


SYMBOLFORKLARING:

- BRANNCELLEVEGG EI 30 [B30]
- RØMNINGSRETNING
- ALTERNATIV RØMNINGSRETNING
- RØMNINGSVEI
- ADKOMST/ANGREPSVEI BRANNVESEN
- HÅNDSLUKKINGSAPPARAT
- BRANNSLANGE
- BRANNSENTRAL
- RØYKDETEKTOR
- MANUELL MELDER
- SPRINKLET OMRADE
- SPRINKLERVENTIL

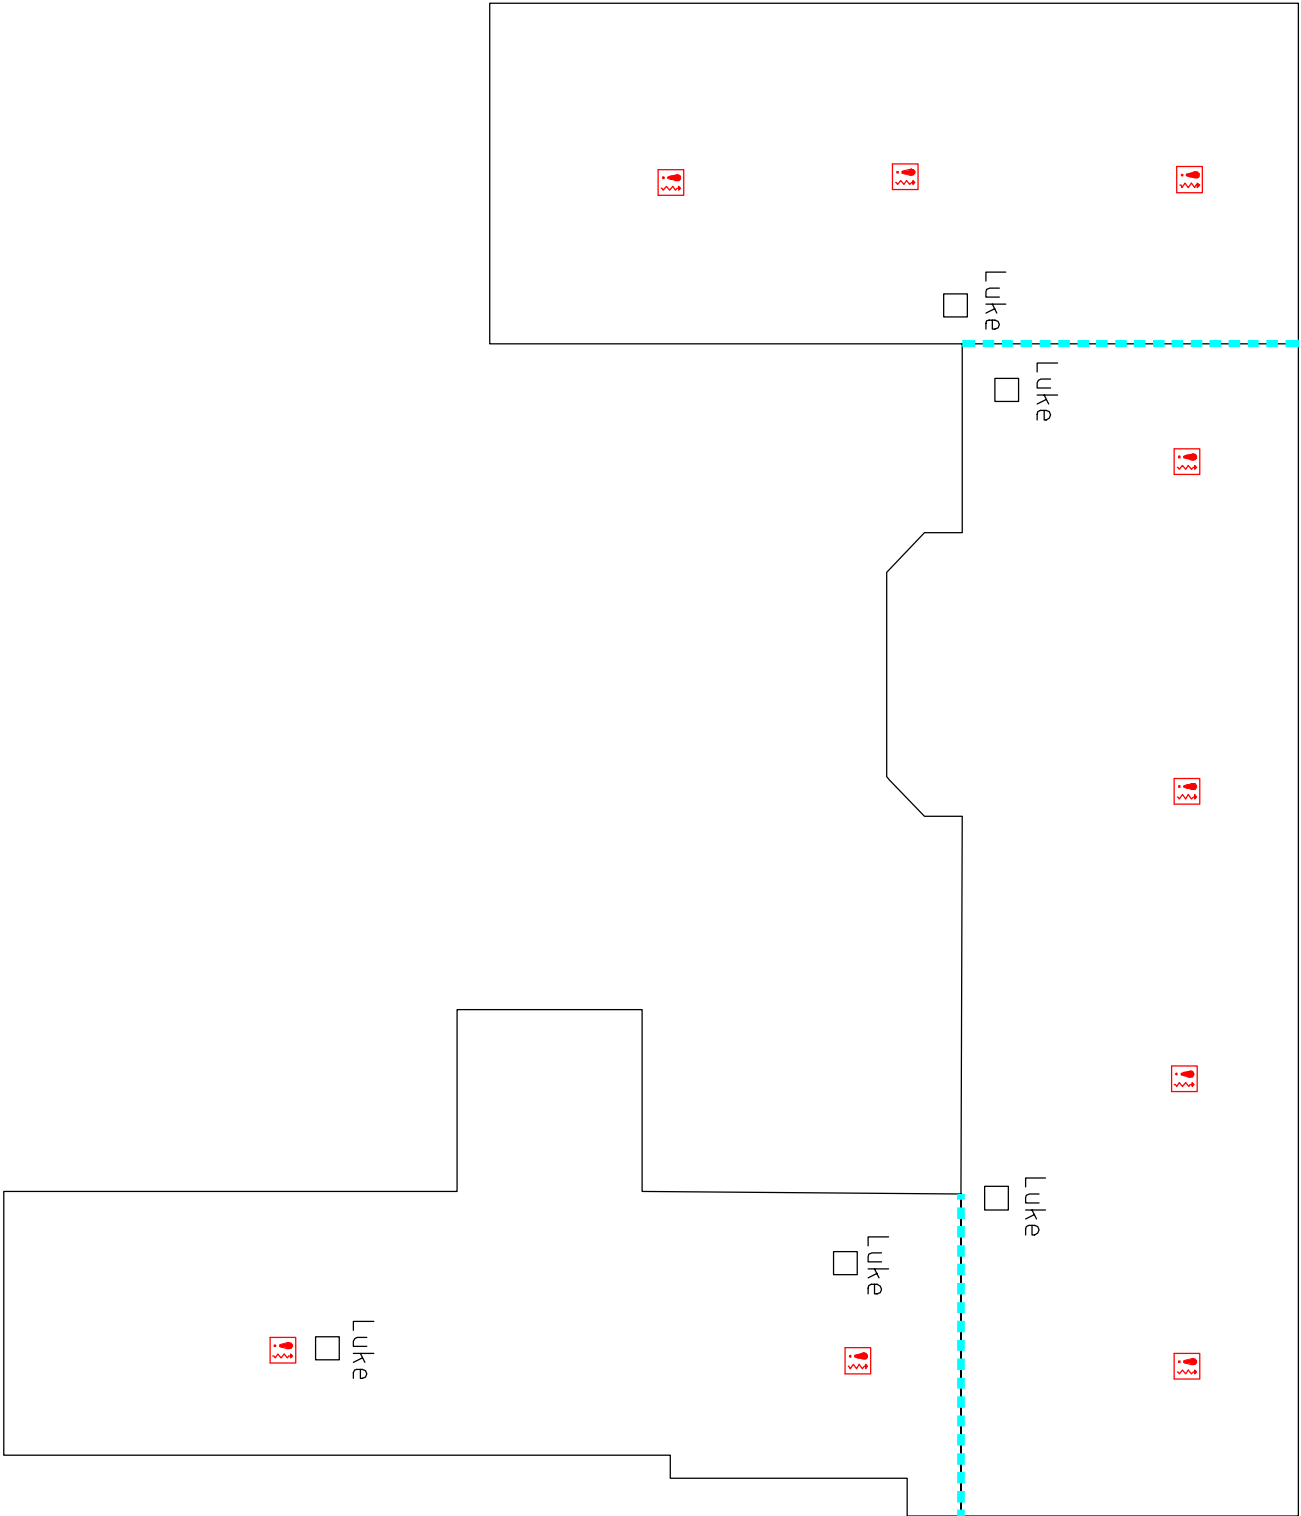

MERKNADER:

RISIKOKLASSE: 6
BRANNKLASSE: 1

HOVEDBÆRESYSTEM R-30
SEKUNDÆRT BÆRESYSTEM R-30

BYGGET ER BOLLGSPRINKLET
HELDEKKENDE BRANNALARMANLEGG

KFR. RIE FOR PLASSERING AV MARKERINGSLYS
KFR. RIV FOR SPRINKLERANLEGG

TEGNINGENE ER Å ANSE SOM KONSEPTTEGNINGER, OG SKAL LESES SAMMEN MED
NOTAT DATERT 12.03.2013.

TEGNINGENE SKAL LESES I FARGER I MINIMUM STØRRELSE A3

DØRSKJEMA EKSISTERENDE:

NR.:	TYPE:
1	EI 15-S ₀ [B15]

0	BRANDOKUMENTASJON	2015-09-14	BNN	UAI	UAI
0	BRANDOKUMENTASJON	2015-09-14	BNN	UAI	UAI

AS BUILT



Rambøll Norge AS - Region Midt-Norge
Mellemli 79 - 7493 Trondheim - Tel 73 84 10 00

RISSA KOMMUNE

TRYGDEBOLLIGER HUSBYSJØEN

PLAN LOFT
BRANNTEKNIKK

Komplet	Bygg	Etapp	Fag	System	Type	Ligningsnummer	Prosjekt	Revisjon	Status
			002	F	20	100			0