


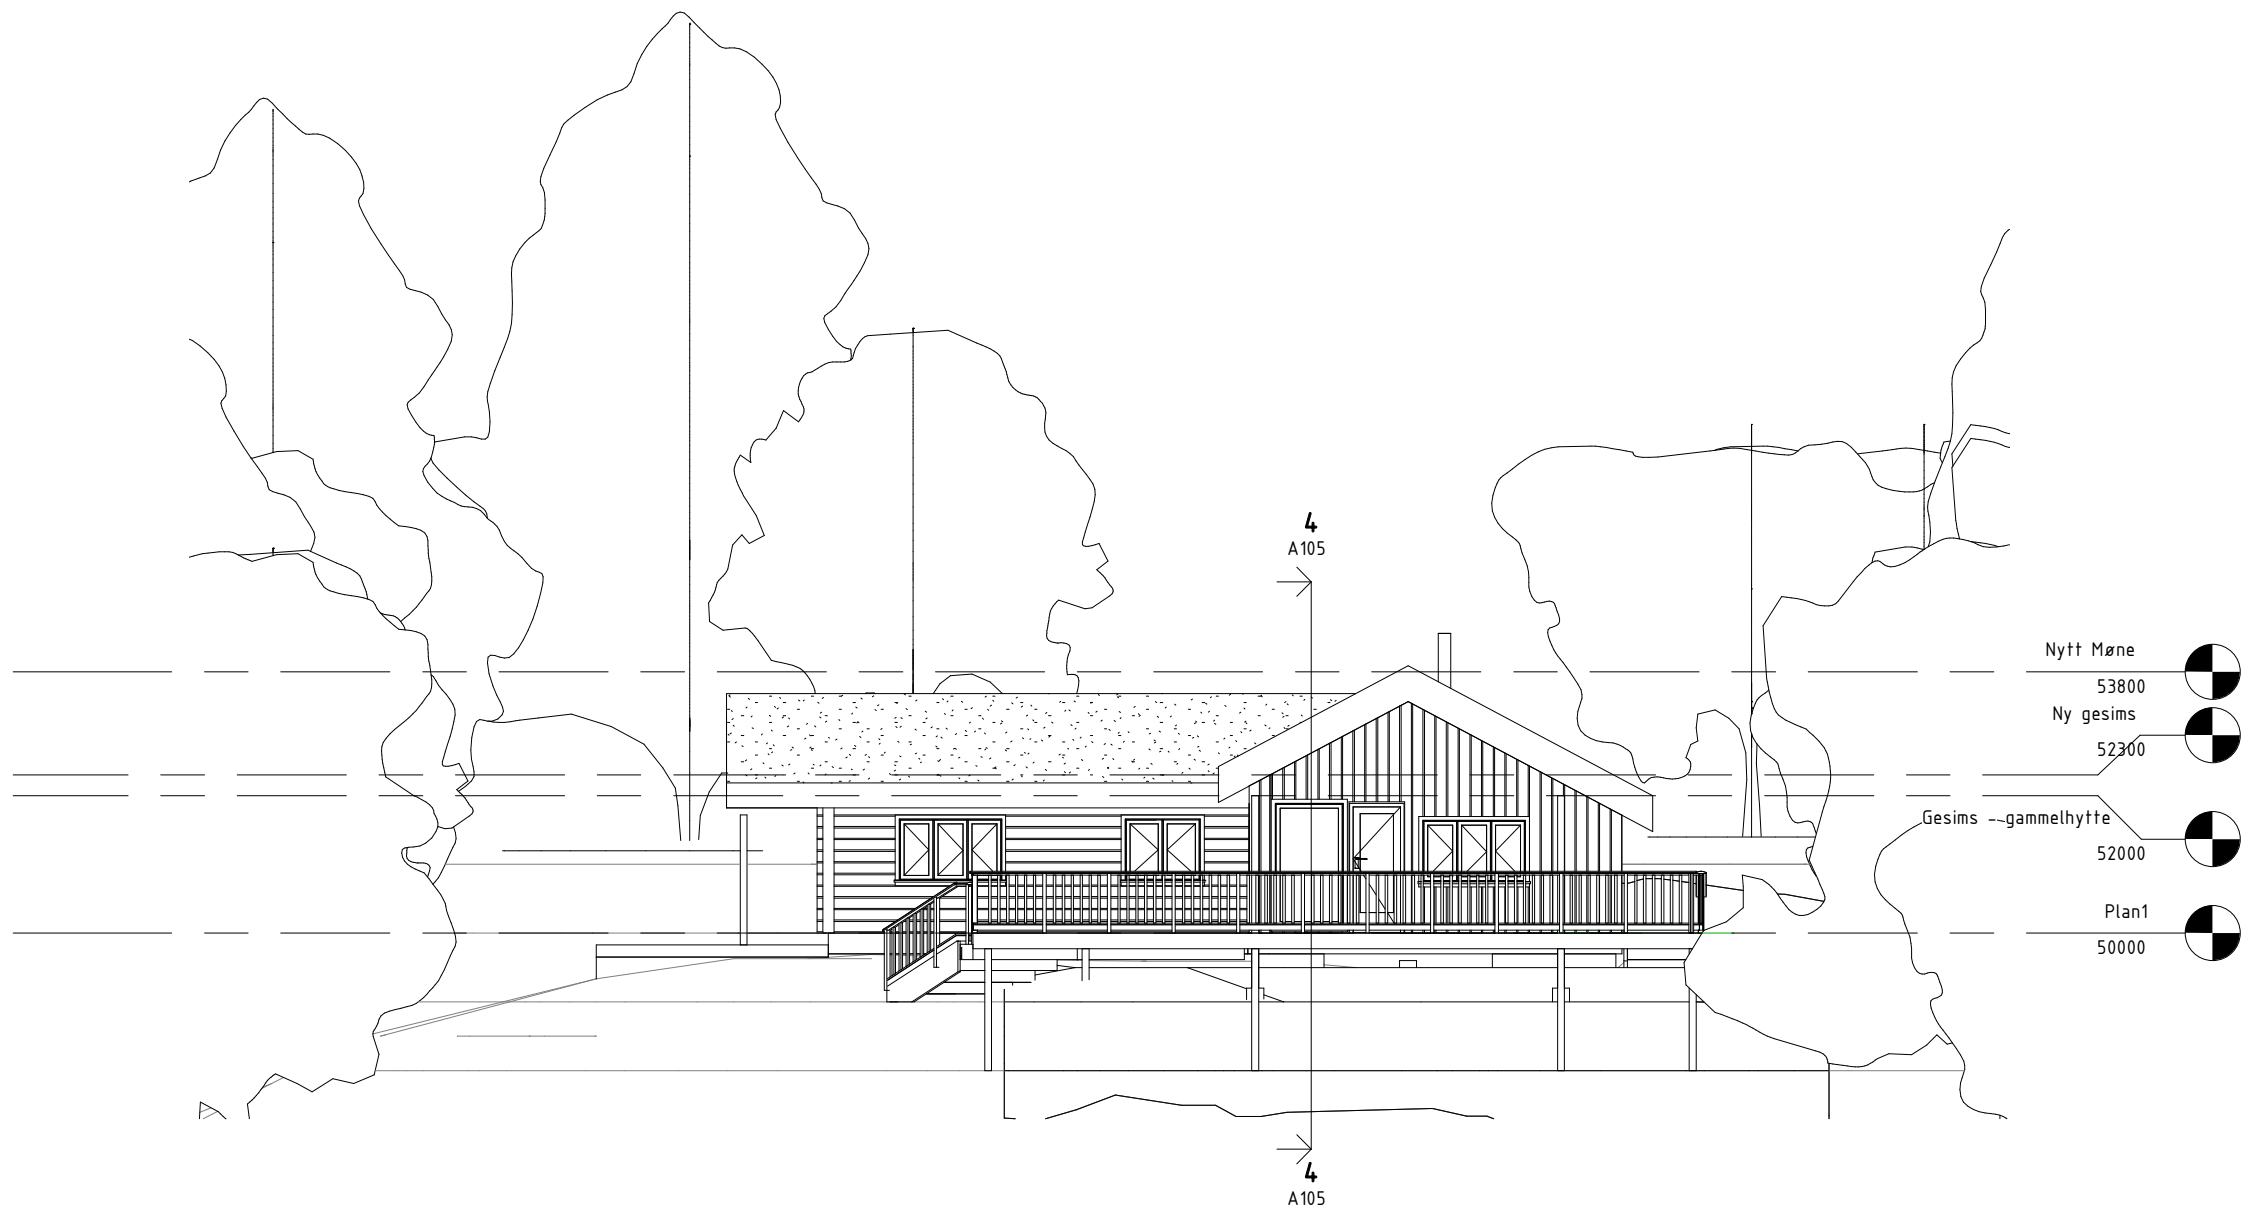

Prosjekt Tilbygg - Mettestu		Prosjekt nr. 001	
Knut Sigurd By Råberg			
TLF: (+47) 952 89 433		E-MAIL: knutta@gmail.com	
Fasade SØ			
Tegningsstatus As Built			
Skala 1:100	Tegnings nr. A103		Index