




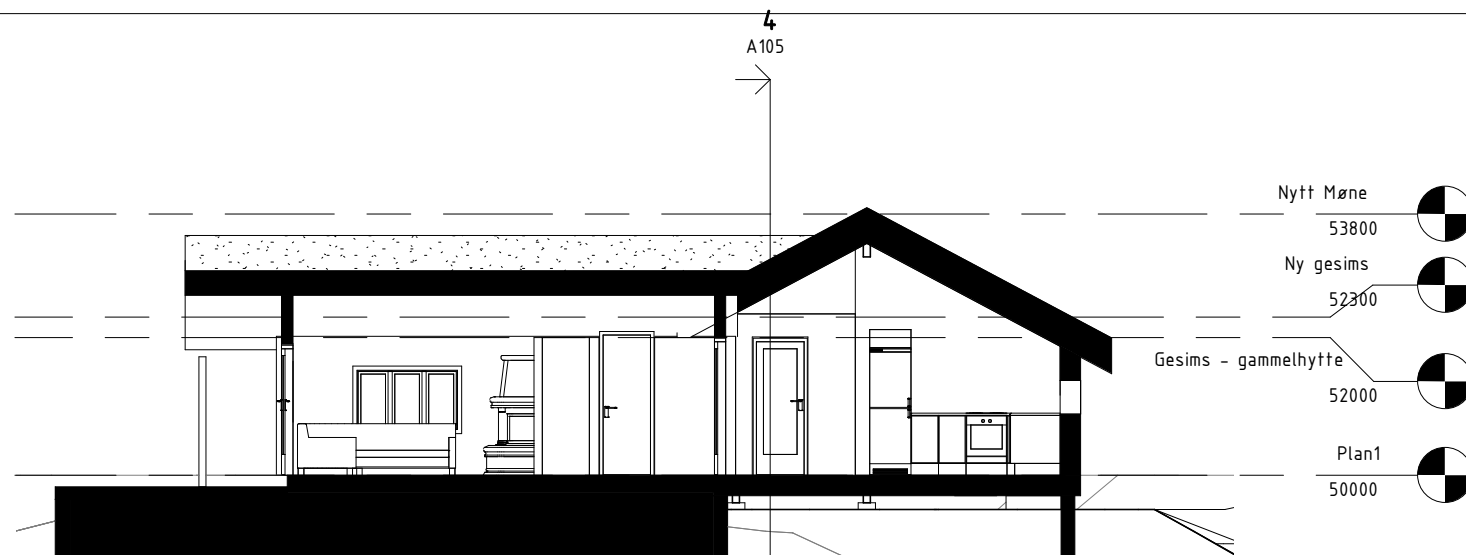


snitt_gammel-ny
1:100

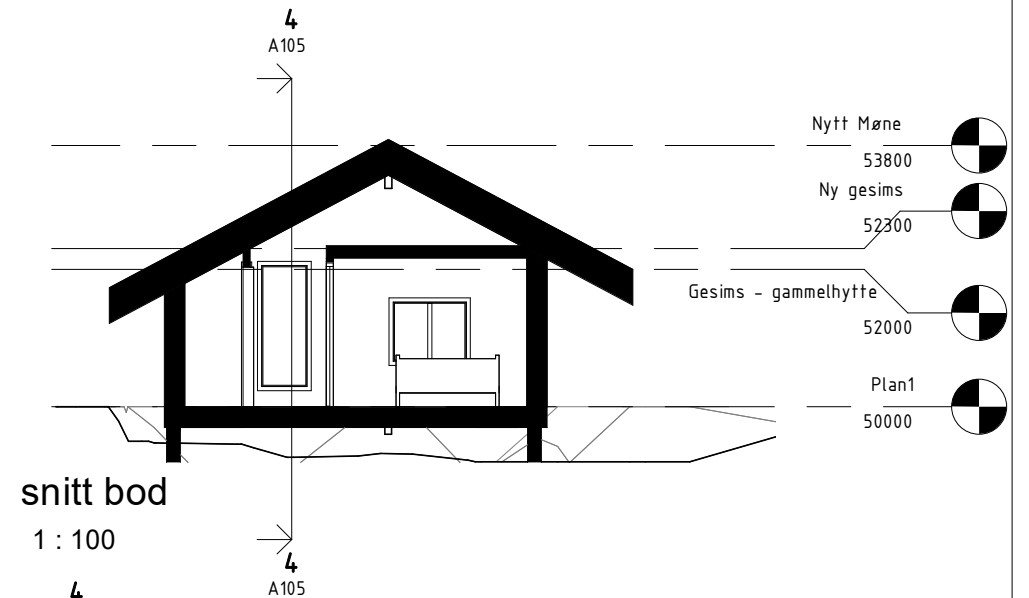


snitt bod
1 : 100

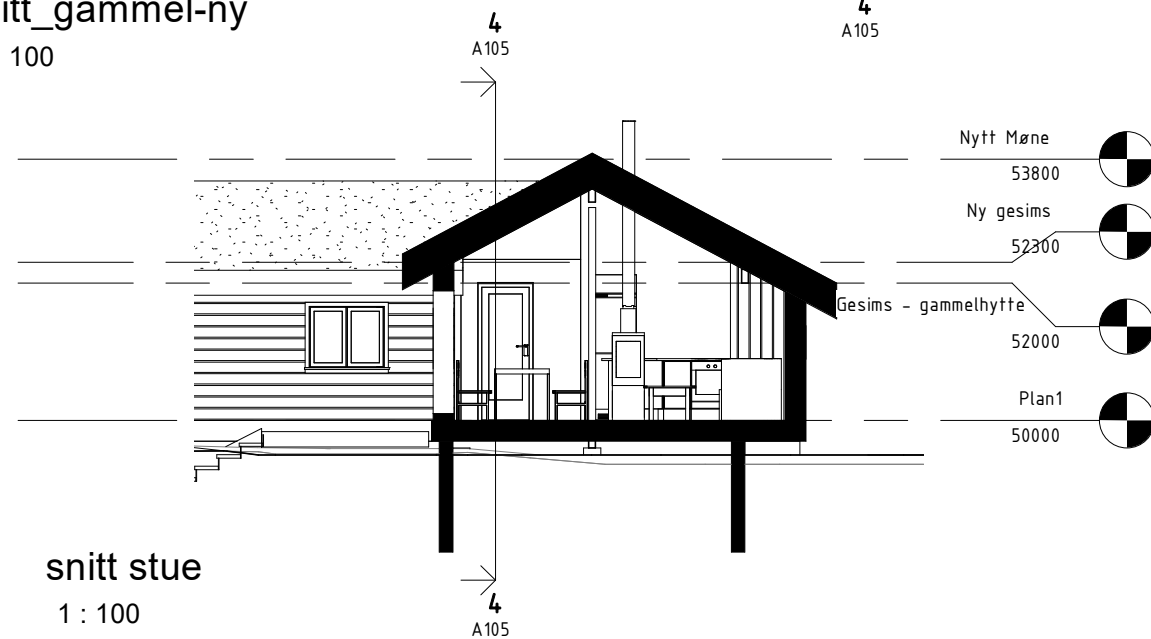

snitt stue
1 : 100

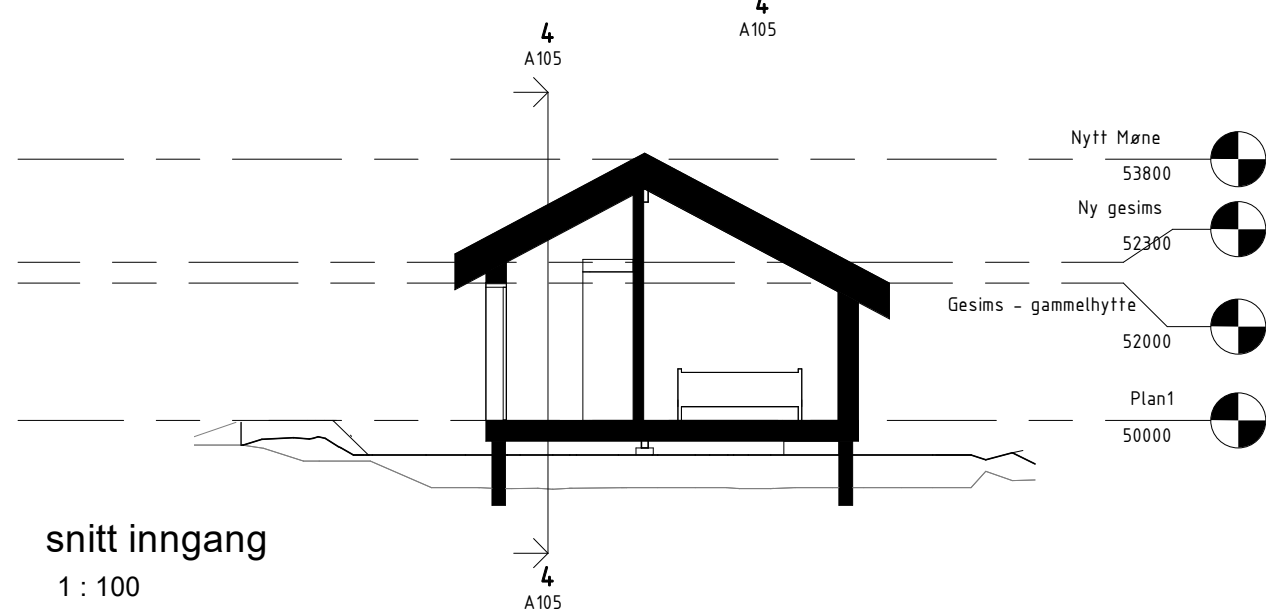

snitt inngang
1 : 100

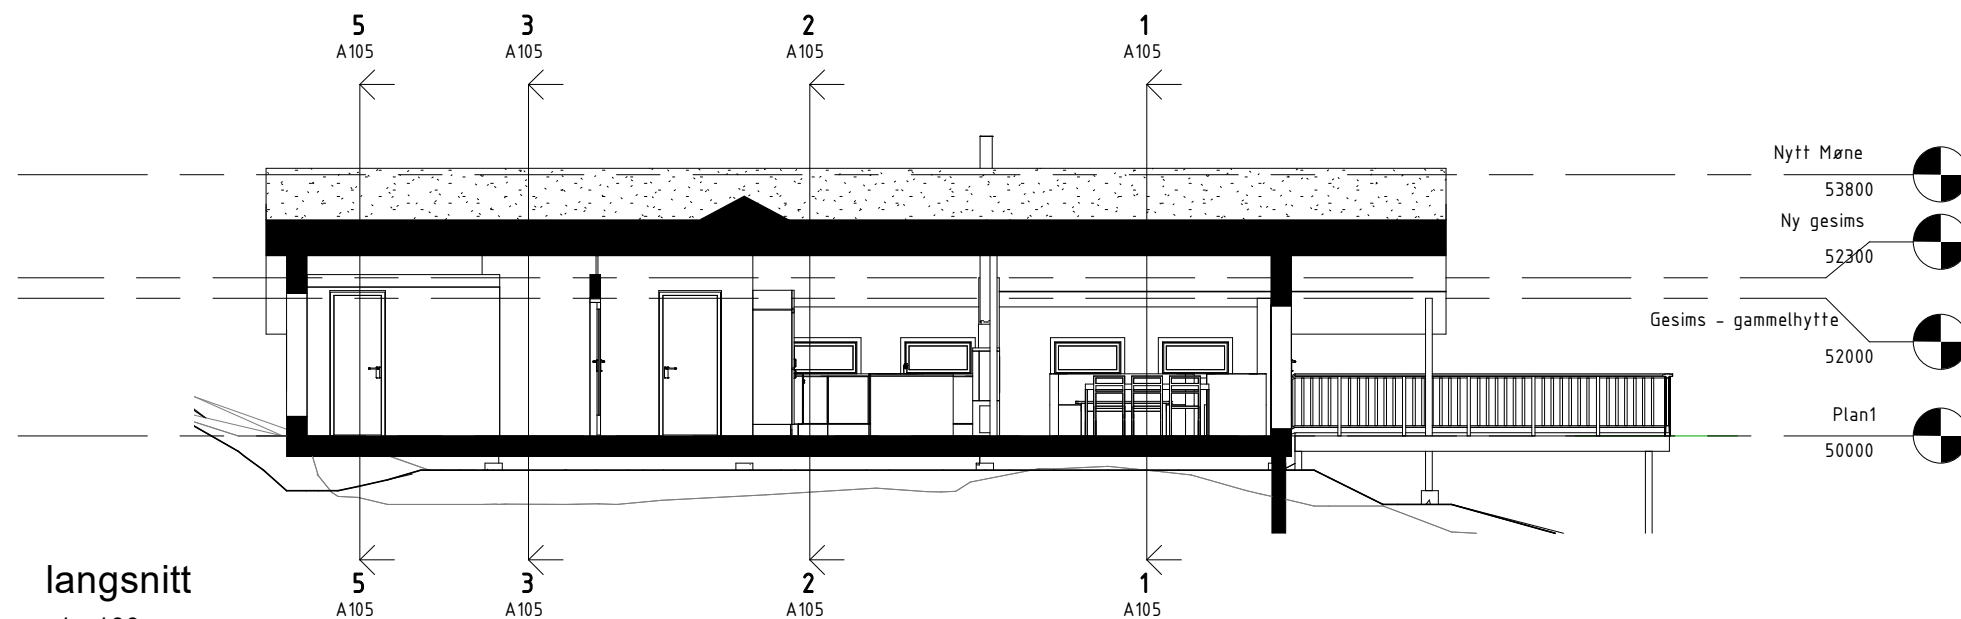

langsnitt
1 : 100

Prosjekt		Prosjekt nr.	
Tilbygg - Mettestu		001	
Knut Sigurd By Råberg			
TLF: (+47) 952 89 433		E-MAIL: knutta@gmail.com	
Snittegninger			
Tegningsstatus			
As Built			
Skala	Tegnings nr.		Index
1:100	A105		