



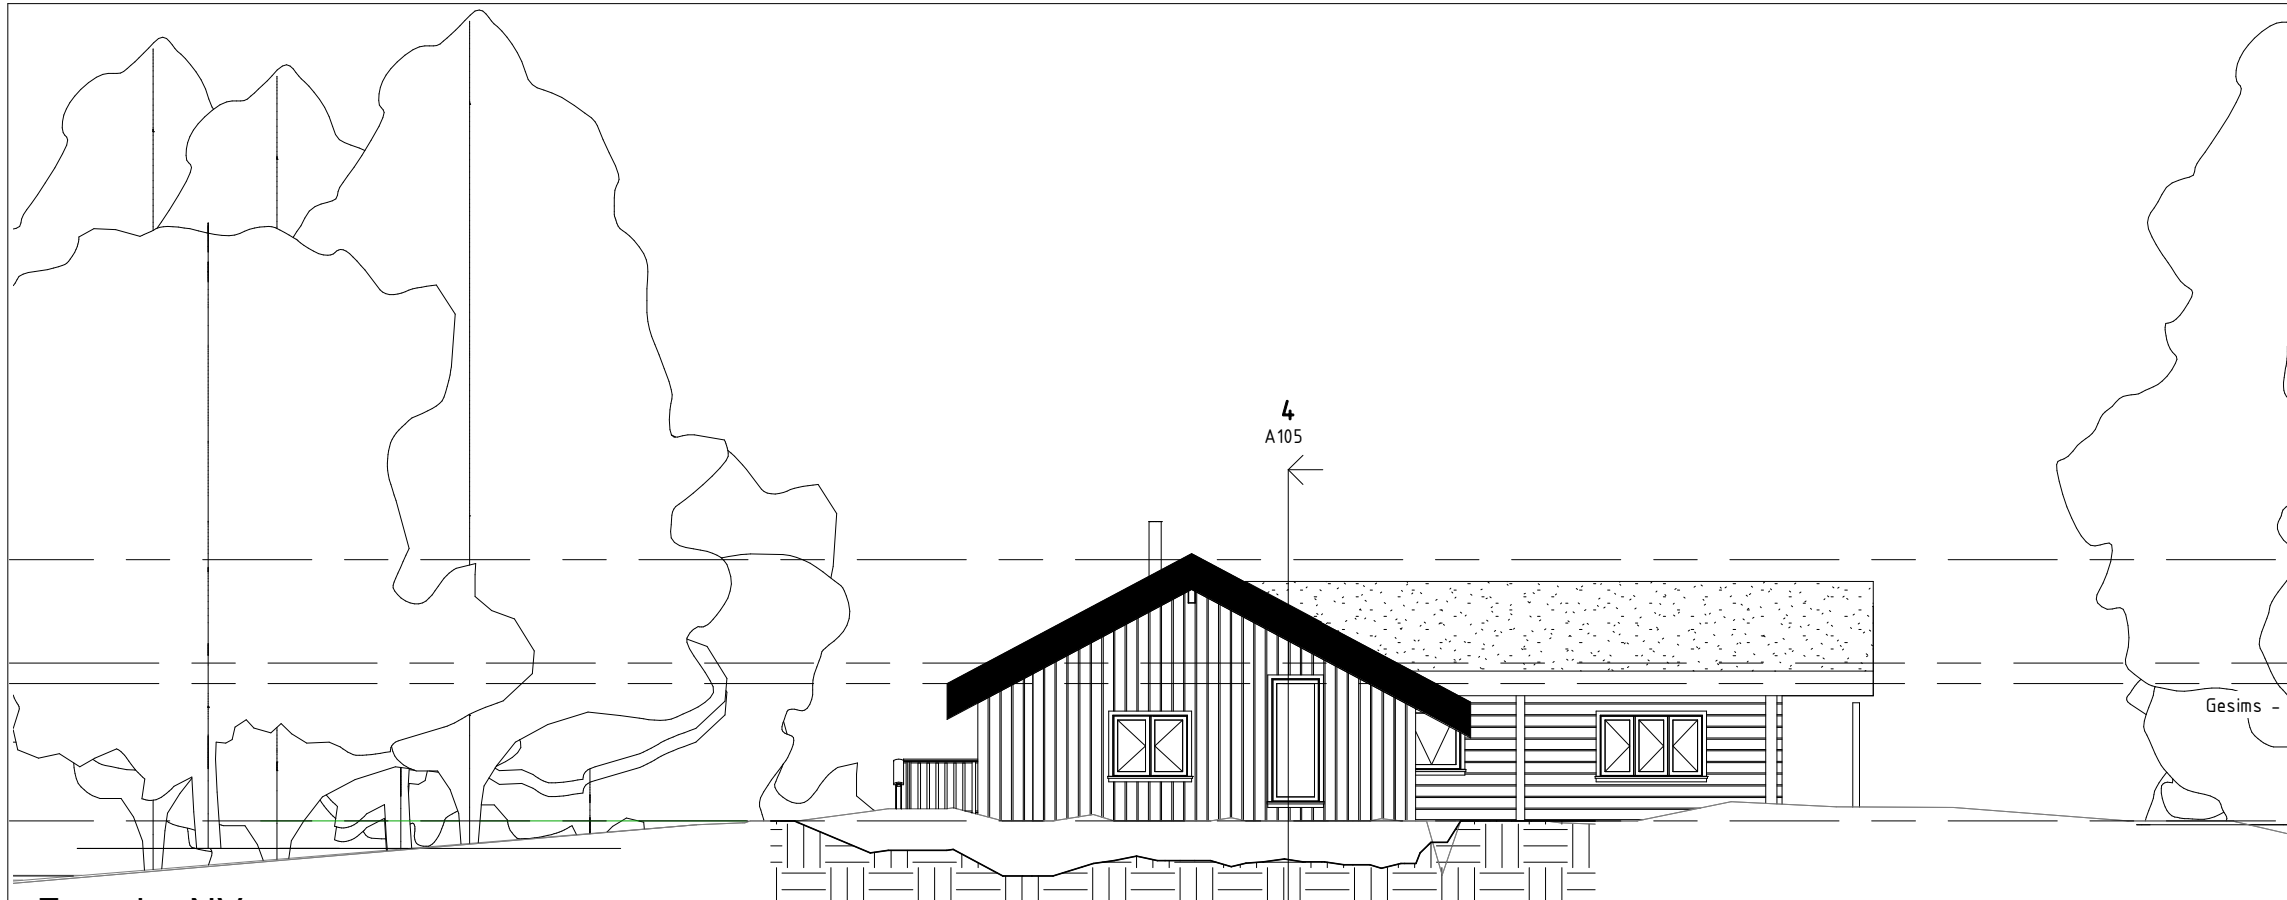

Fasade_NV
1 : 100

- Nytt Møne 53800
- Ny gesims 52300
- Gesims - gammelhytte 52000
- Plan1 50000

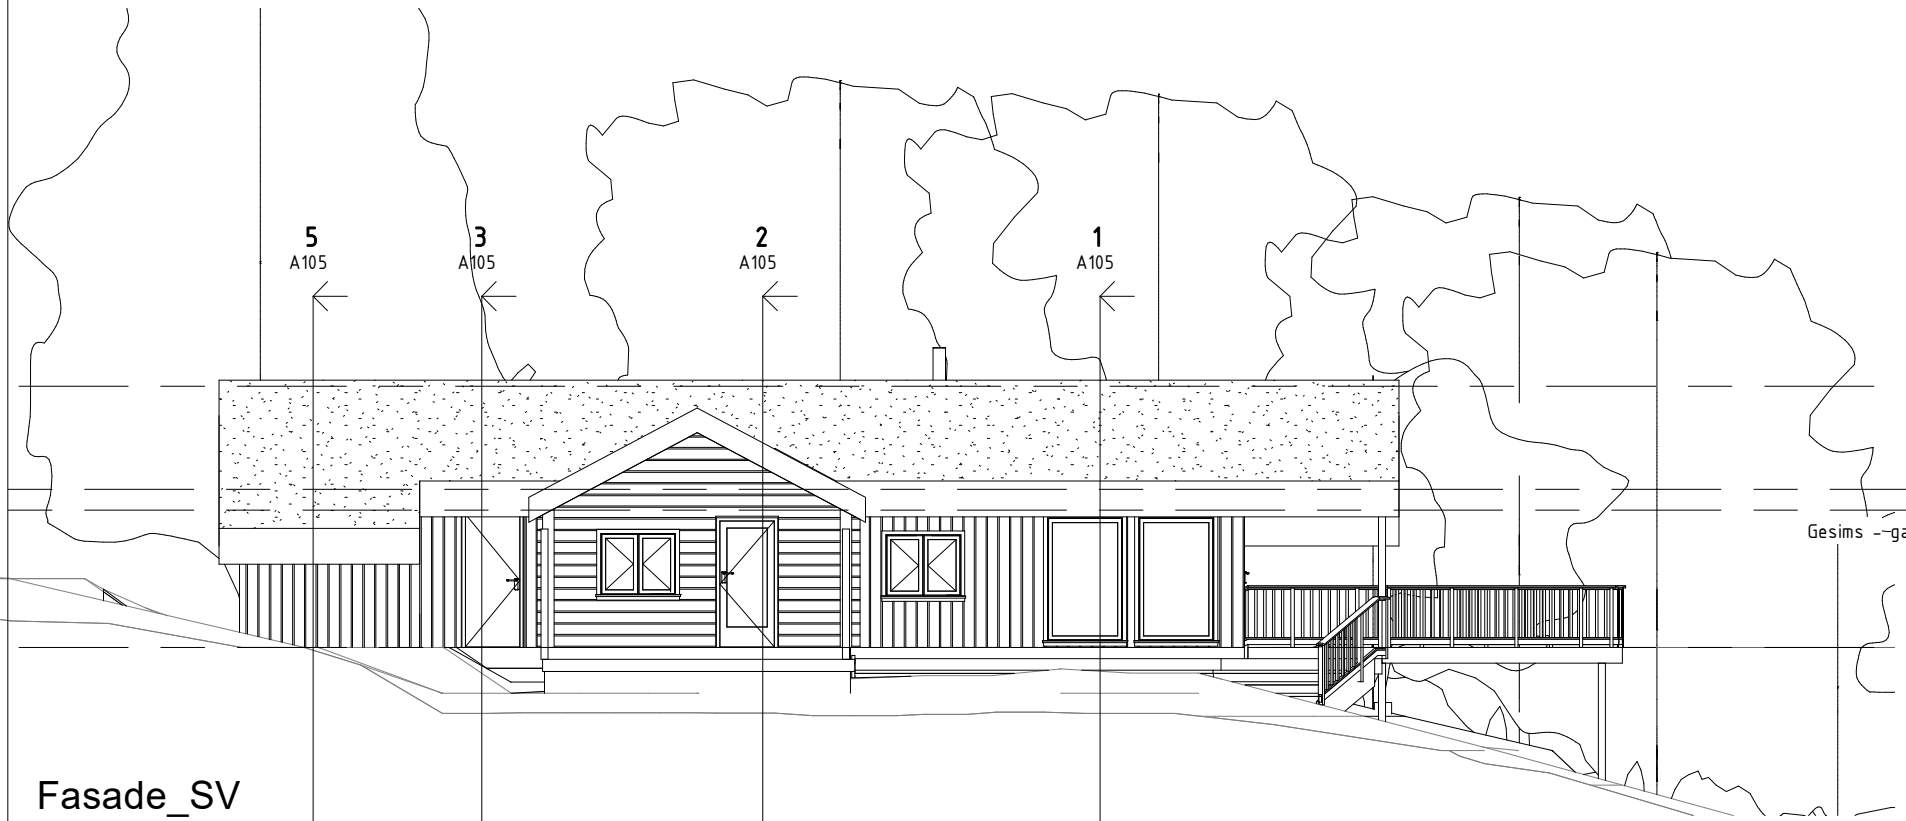

Fasade_SV
1 : 100

- Nytt Møne 53800
- Ny gesims 52300
- Gesims - gammelhytte 52000
- Plan1 50000

Prosjekt		Prosjekt nr.	
Tilbygg - Mettestu		001	
Knut Sigurd By Råberg			
TLF: (+47) 952 89 433		E-MAIL: knutta@gmail.com	
Fasade SV og NV			
Tegningsstatus			
As Built			
Skala	Tegnings nr.		Index
1:100	A102		