


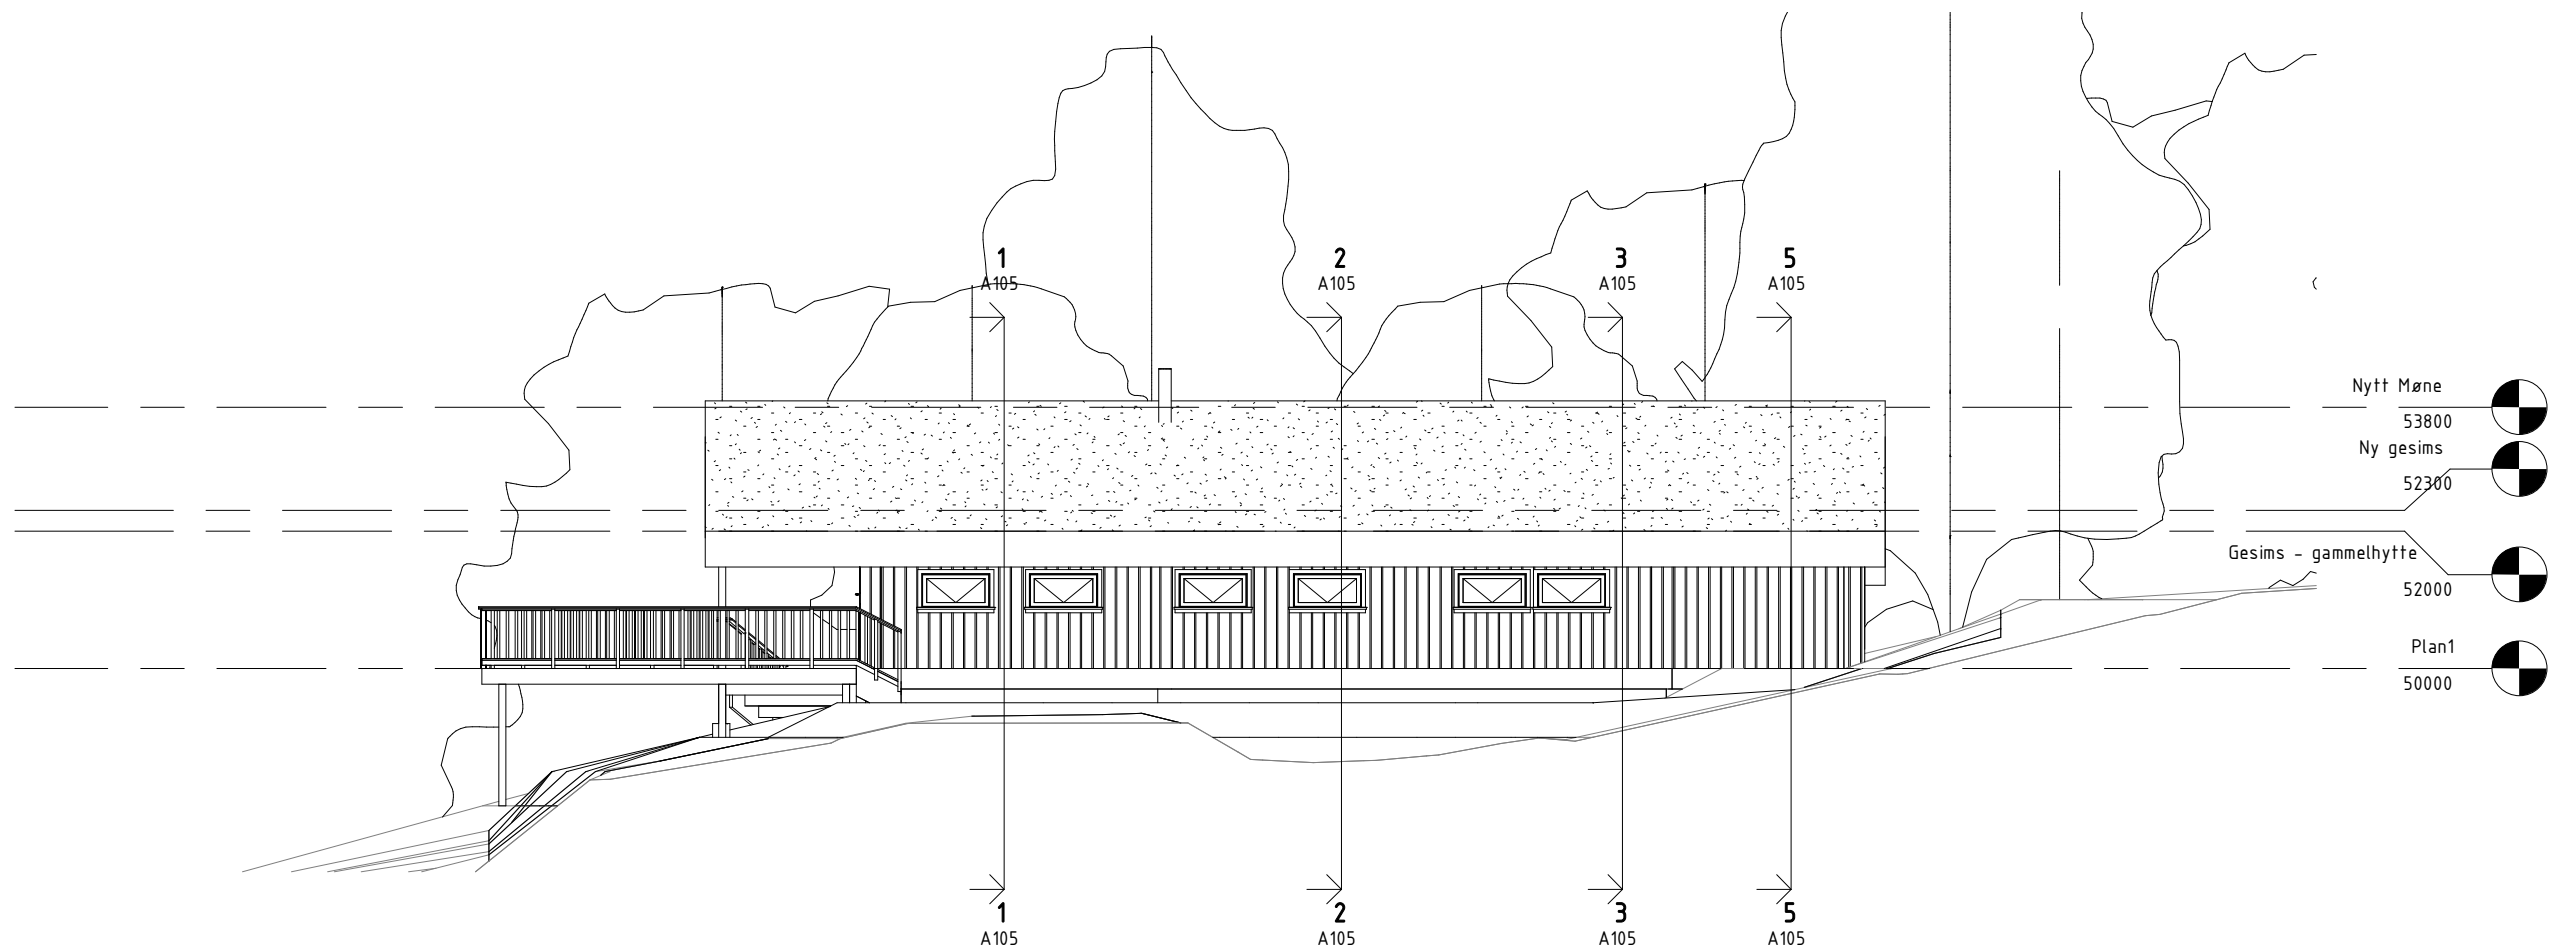

Prosjekt Tilbygg - Mettestu		Prosjekt nr. 001	
Knut Sigurd By Råberg TLF: (+47) 952 89 433 E-MAIL: knutta@gmail.com			
Fasade NØ			
Tegningsstatus As Built			
Skala 1:100	Tegnings nr. A104		Index