



SKRAVURER:

Rømningsvei

Konstruksjoner

- EI 60 [B60]
- REI 120-M A2-s1,d0 [A120]
- E 30 [F 30]
- EI 30 [B30]
- RØYKSKJØRT, MIN. 30 CM
- Branngardin EI 60 [B60]

SYMBOLER:

- Brannlange
- Manuell brannmelder
- Til rømningsvei
- Brannalarmsentral
- Nøkkelboks

DØRER:

- E 30-Sa [F30]
- EI 30-Sa [B30]
- EI 30-CSa [B30S]
- EI 60-Sa [B60]
- EI 60-CSa [B60S]
- EI 120-CSa A2-S1,d0 [A120S]


VINDUER:

- EI 30


INFORMASJON

RISIKOKLASSE: 6
BRANNKLASSE: 2
BÆRESYSTEM R60 [B60]
SEKSJONERINGSVEGG - OG DEKKE REI 120-M [A2-S1,D0]
FOR KRAV TIL OVERFLATER OG KLEDNINGER, SE BRANNTEKNISK KONSEPT.
SJAKTER BRANNTETTES I DEKKE
HELDEKKENDE BRANNALARMANLEGG
HELDEKKENDE SPRINKLERANLEGG
ANNET
TEGNINGEN ER Å ANSE SOM KONSEPTTEGNING OG SKAL LESES SAMMEN MED BRANNSTRATEGIDOKUMENTET. DEN HAR IKKE STATUS SOM BYGGTEGNING.

LOKALISERINGSFIGUR

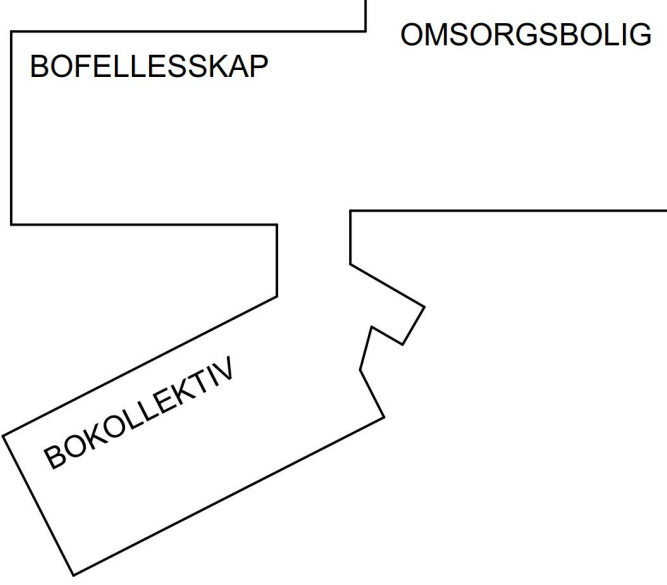

Revisjon	Revisjonsnotat	Dato	Tegnet	Kontrollert
Prosjekt				
Asbuitt				
RAMBOLL				
RAMBOLL NORGE AS - TRONDHEIM Kobbes gate 2 - Postboks 9420 Sluppen, N-7493 Trondheim T +47 73 84 10 00, trondheim@ramboll.no				
Veidekke Entreprenør		Oppdragsnummer	1350029405	
Stadsbygd omsorgssenter		Tegnet av	VEBG	Dato 2020-07-03
		Kontrollert	UAJ	Dato 2020-07-03
Brannteknikk Plan 1 - Asbuitt		Godkjent	UAJ	Dato 2020-07-03
		Utsendt dato	2020-07-03	
		Målestokk	1:125/A1 1:250/A3	
		Revisjon	Fase	Status
		01 F 200 20 100		

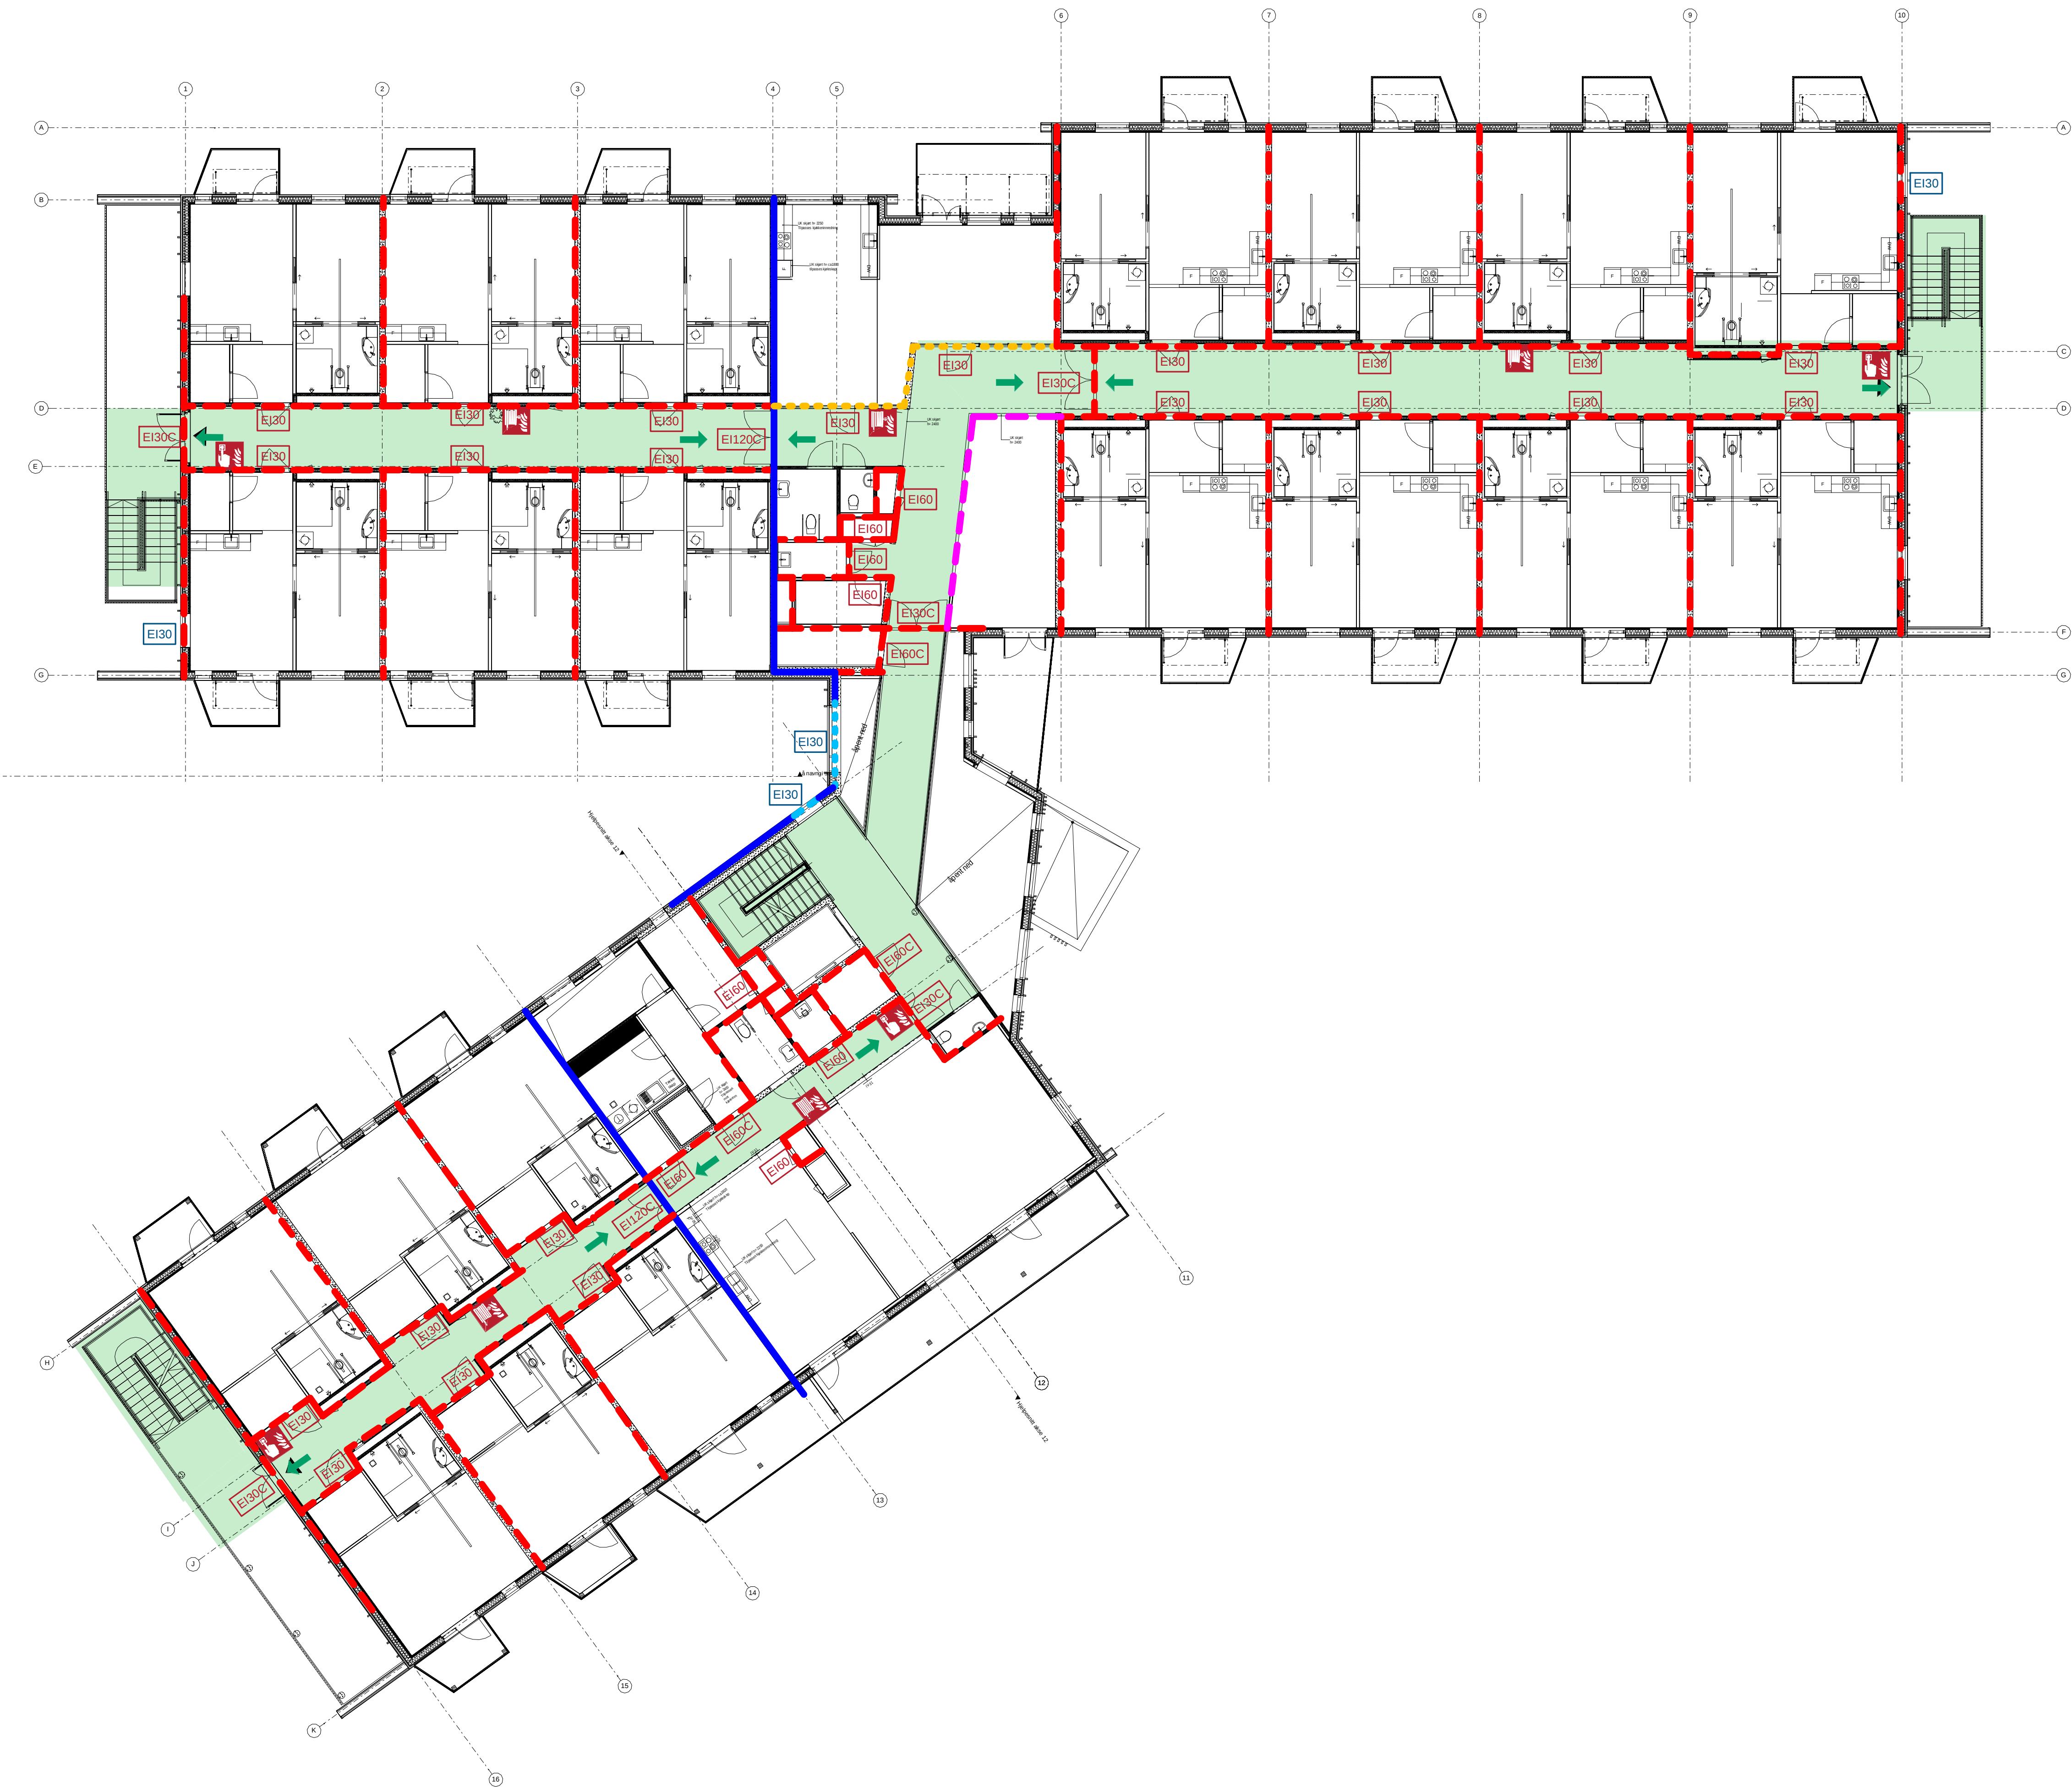

SKRAVURER:



Konstruksjoner

- Red dashed line: EI 60 [B60]
- Blue solid line: REI 120-M A2-s1,d0 [A120]
- Yellow dotted line: E 30 [F 30]
- Cyan dotted line: EI 30 [B30]
- Magenta dashed line: RØYKSKJØRT, MIN. 30 CM
- Thick magenta solid line: Branngardin EI 60 [B60]

SYMBOLER:

- Red fire symbol: Brannslange
- Red fire symbol with person: Manuell brannmelder
- Green arrow: Til rømningsvei
- Red fire symbol with person and circle: Brannalarmsentral
- Red key symbol: Nøkkelboks

DØRER:

- Red box with E30: E 30-Sa [F30]
- Red box with EI30: EI 30-Sa [B30]
- Red box with EI30C: EI 30-CSa [B30S]
- Red box with EI60: EI 60-Sa [B60]
- Red box with EI60C: EI 60-CSa [B60S]
- Red box with EI120C: EI 120-CSa A2-S1,d0 [A120S]

VINDUER:

- Blue box with EI30: EI 30

INFORMASJON

RISIKOKLASSE: 6
BRANNKLASSE: 2
BÆRESYSTEM R60 [B60]
SEKSJONERINGSVEGG - OG DEKKE REI 120-M [A2-S1,D0]
FOR KRAV TIL OVERFLATER OG KLEDNINGER, SE BRANNTTEKNISK KONSEPT.


SJAKTER BRANNTETTES I DEKKE

HELDEKKENDE BRANNALARMANLEGG
HELDEKKENDE SPRINKLERANLEGG

ANNET

TEGNINGEN ER Å ANSE SOM KONSEPTTEGNING OG SKAL LESES SAMMEN MED BRANNSTRATEGIDOKUMENTET. DEN HAR IKKE STATUS SOM BYGGTEGNING.

LOKALISERINGSFIGUR

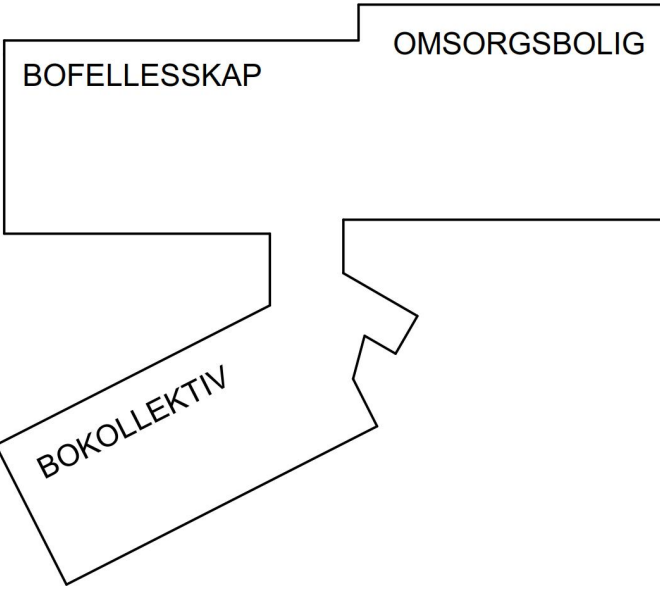

Revisjon	Revisjonsnotat	Dato	Tegnet	Kontrollert
----------	----------------	------	--------	-------------

Asbuitt




RAMBOLL NORGE AS - TRONDHEIM
Kobbes gate 2 - Postboks 9420 Sluppen, N-7493 Trondheim
T +47 73 84 10 00, trondheim@ramboll.no

Veidekke Entreprenør
Stadsbygd omsorgssenter

Brannteknikk plan 2 - Asbuitt

Kompleks Bygg Etasje Fag System Type Lagenummer
102 F 200 20 100

Oppdragsnummer 1350029405	Dato 2020-07-03
Tegnet av VEBG	Dato 2020-07-03
Kontrollert UJAJ	Dato 2020-07-03
Godkjent UJAJ	Dato 2020-07-03
Utsendt dato 2020-07-03	
Målestokk 1:125/A1 1:250/A3	
Revisjon	Fase Status

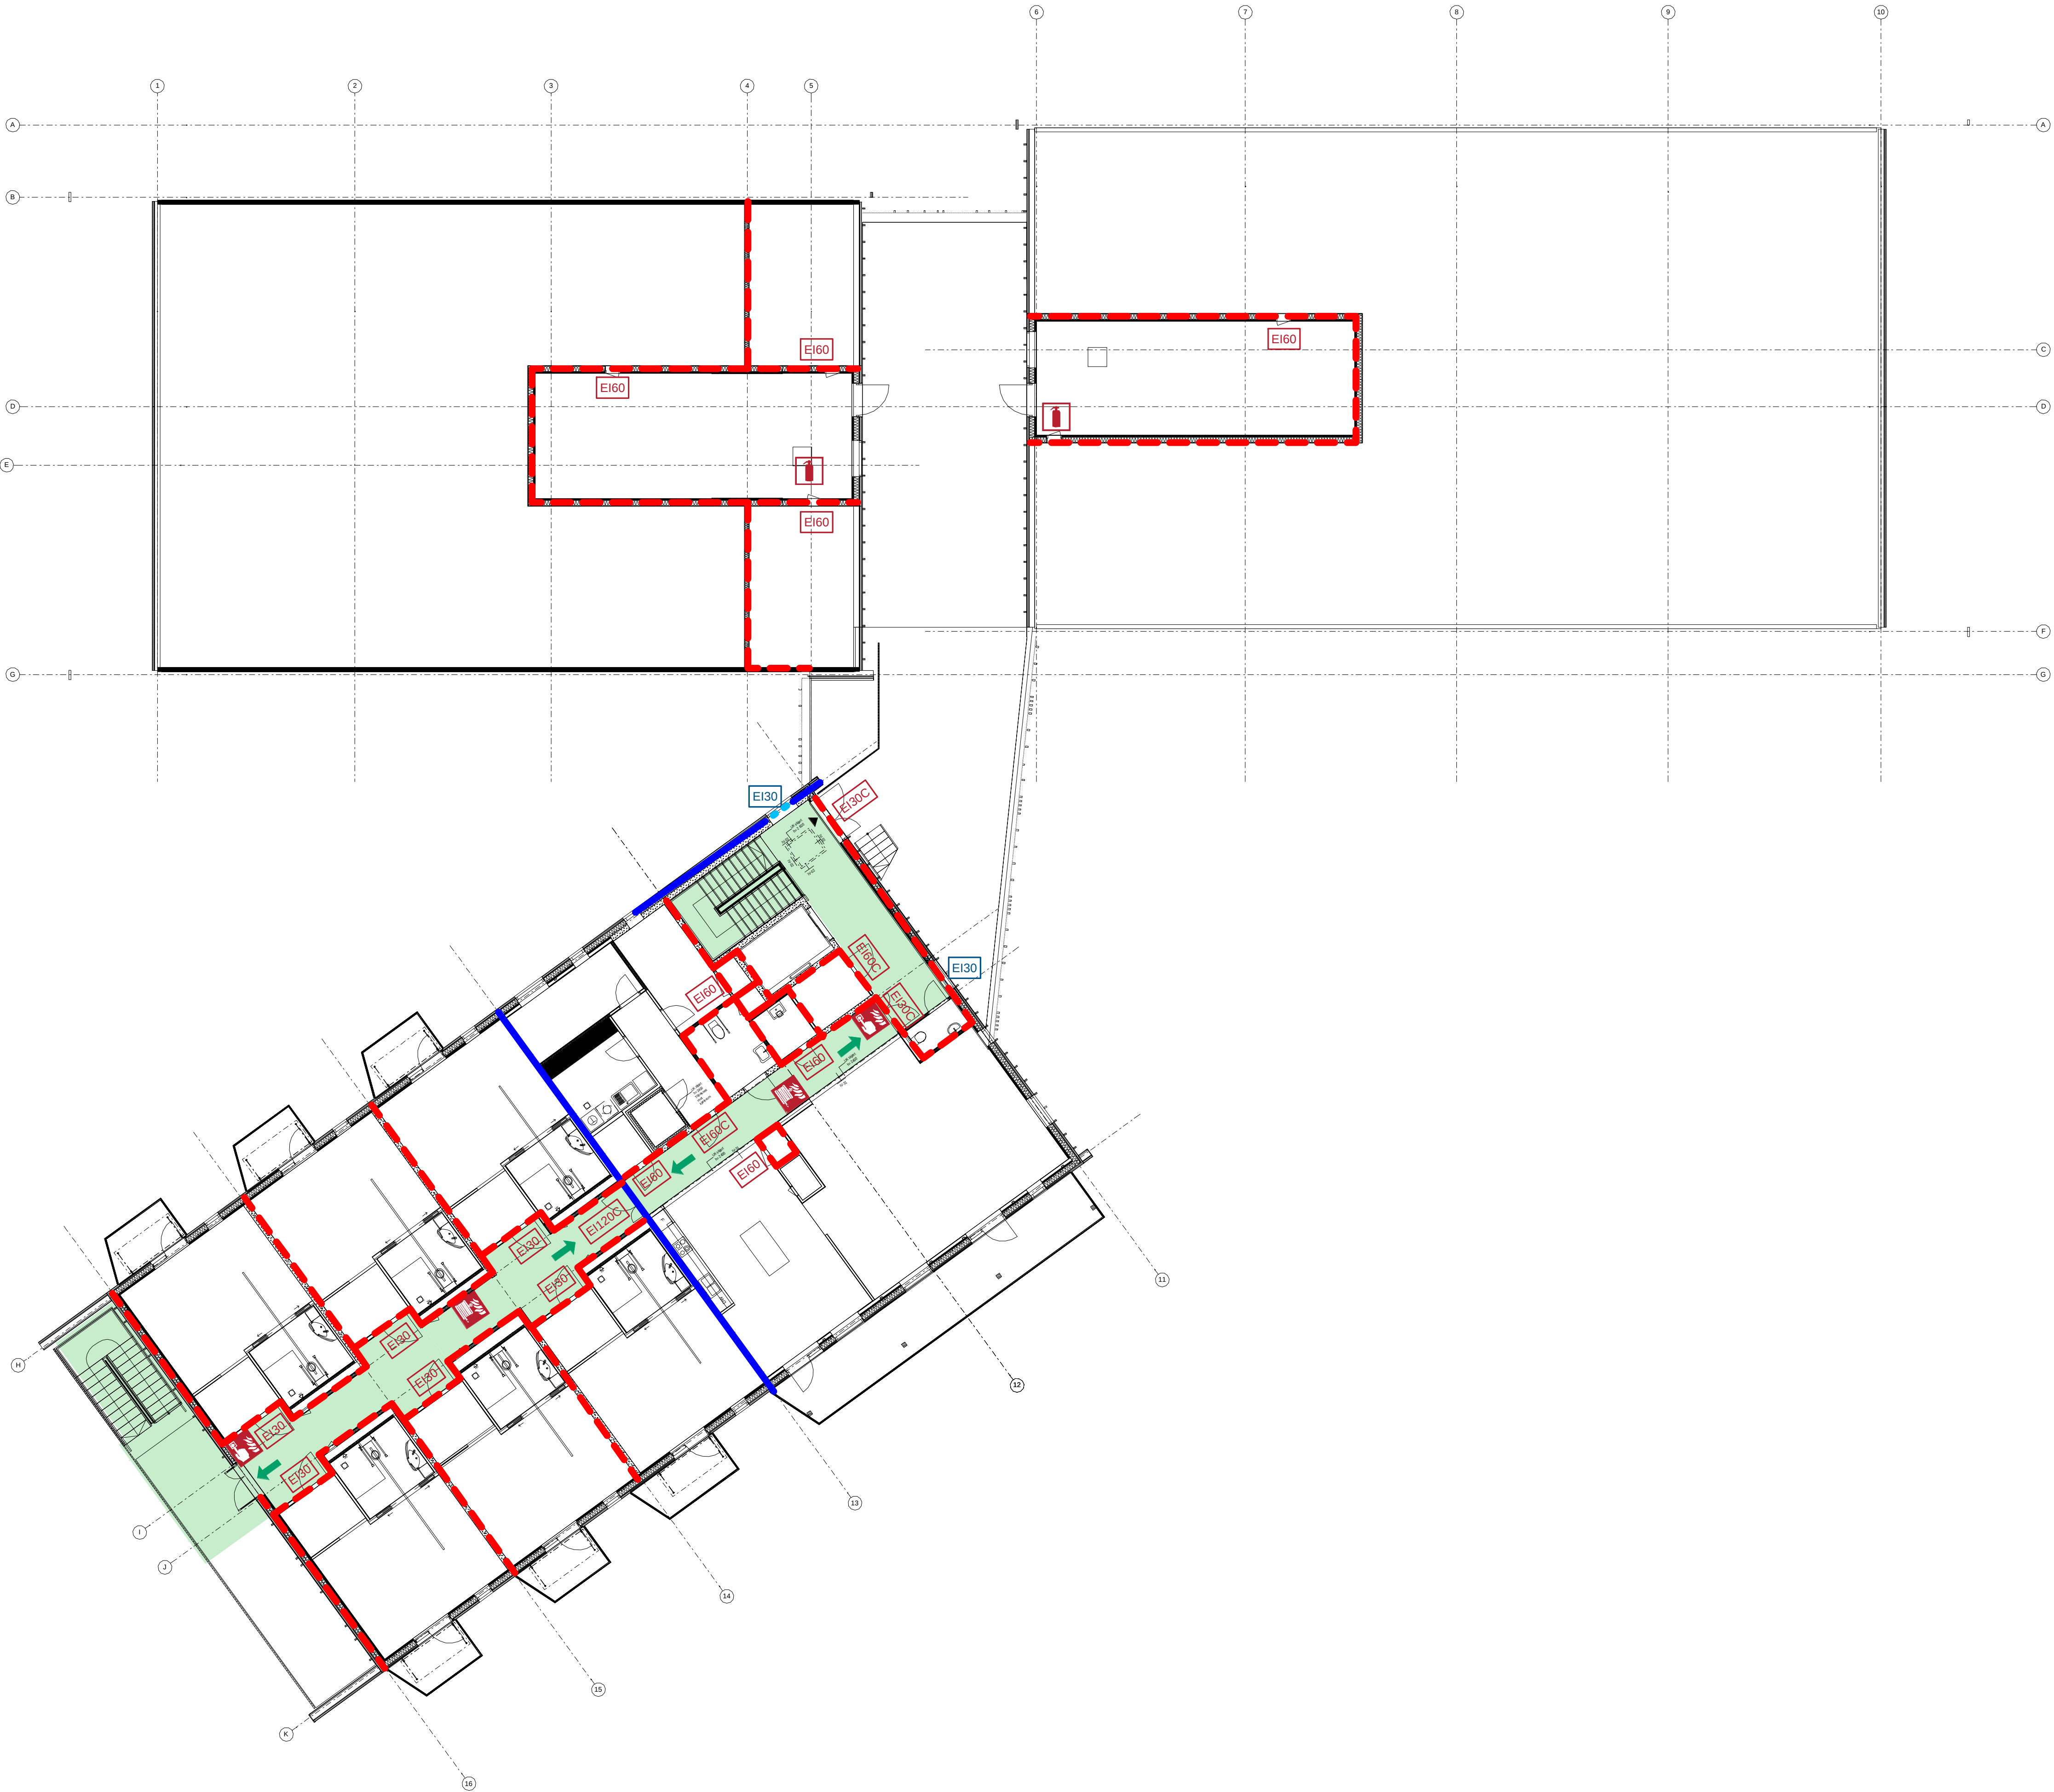

SKRAVURER:



Konstruksjoner

- EI 60 [B60]
- REI 120-M A2-s1,d0 [A120]
- E 30 [F 30]
- EI 30 [B30]
- RØYKSKJØRT, MIN. 30 CM
- Branngardin EI 60 [B60]

SYMBOLER:



DØRER:

- E 30-Sa [F30]
- EI 30
- EI 30C
- EI 60
- EI 60C
- EI 120C
- EI 30-Sa [B30]
- EI 30-CSa [B30S]
- EI 60-Sa [B60]
- EI 60-CSa [B60S]
- EI 120-CSa A2-S1,d0 [A120S]


VINDUER:

- EI 30
- EI 30

INFORMASJON

RISIKOKLASSE: 6
BRANNKLASSE: 2
BÆRESYSTEM R60 [B60]
SEKSJONERINGSVEGG - OG DEKKE REI 120-M [A2-S1,D0]
FOR KRAV TIL OVERFLATER OG KLEDNINGER, SE BRANNTÉKNISK KONSEPT.
SJAKTER BRANNTETTES I DEKKE
HELDEKKENDE BRANNALARMANLEGG
HELDEKKENDE SPRINKLERANLEGG
ANNET
TEGNINGEN ER Å ANSE SOM KONSEPTTEGNING OG SKAL LESES SAMMEN MED BRANNSTRATEGIDOKUMENTET. DEN HAR IKKE STATUS SOM BYGGETEGNING.

LOKALISERINGSFIGUR

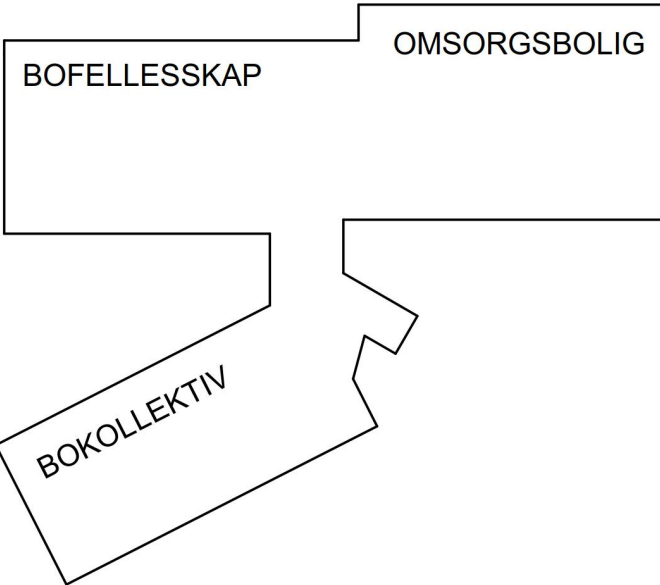


Revisjon	Revisjonsnotat	Dato	Tegnet	Kontrollert
Prosjektfase				
Asbuitt				
RAMBOLL				
RAMBOLL NORGE AS - TRONDHEIM Kobbes gate 2 - Postboks 9420 Sluppen, N-7493 Trondheim T +47 73 84 10 00, trondheim@ramboll.no				
Veidekke Entreprenør		Oppdragsnummer 1350029405		
Stadsbygd omsorgssenter		Tegnet av VEBG	Dato 2020-07-03	
		Kontrollert UJAJ	Dato 2020-07-03	
Brannteknikk plan 3 - Asbuitt		Godkjent UJAJ	Dato 2020-07-03	
		Utsendt dato 2020-07-03		
		Målestokk 1:125/A1 1:250/A3		
Kompleks	Bygg	Etasje	Fag	System
		Type	Løpnummer	Revisjon
		Fase	Status	
		03 F 200 20 100		




SKRAVURER:




Konstruksjoner

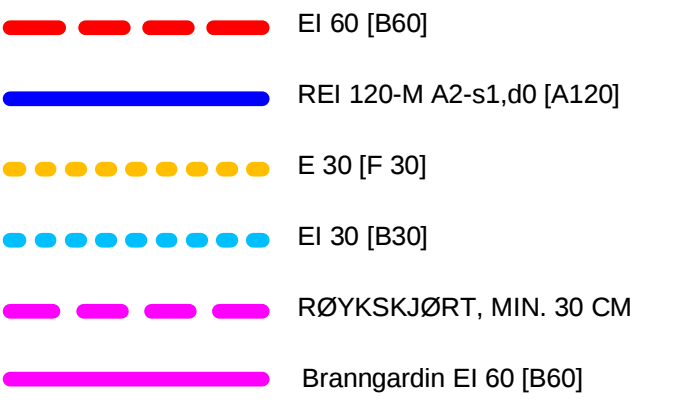

SYMBOLER:

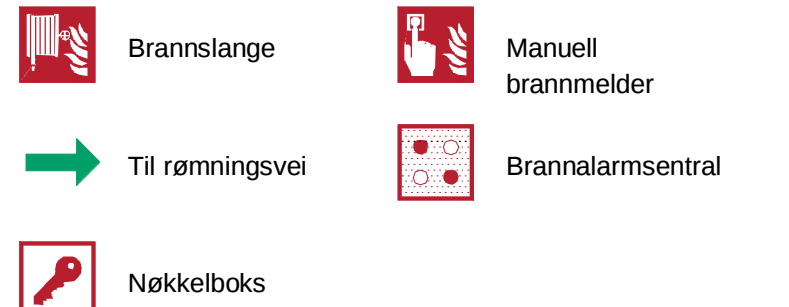

DØRER:

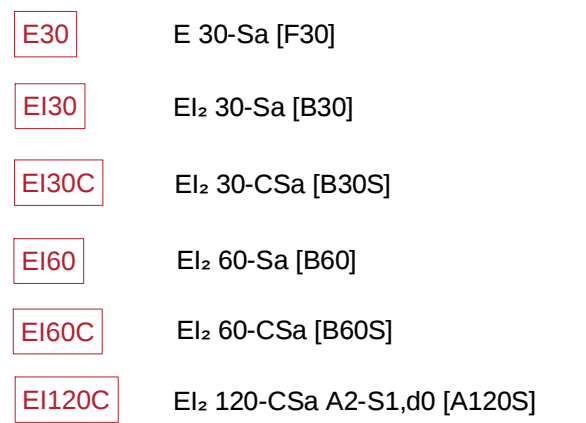

VINDUER:



INFORMASJON

RISIKOKLASSE: 6
BRANNKLASSE: 2

BÆRESYSTEM R60 [B60]

SEKSJONERINGSVEGG - OG DEKKE REI 120-M
[A2-S1,D0]

FOR KRAV TIL OVERFLATER OG KLEDNINGER,
SE BRANNTEKNISK KONSEPT.


SJAKTER BRANNTETTES I DEKKE

HELDEKKENDE BRANNALARMANLEGG
HELDEKKENDE SPRINKLERANLEGG

ANNET

TEGNINGEN ER Å ANSE SOM
KONSEPTTEGNING OG SKAL LESES SAMMEN
MED BRANNSTRATEGIDOKUMENTET. DEN
HAR IKKE STATUS SOM BYGGETEGNING.

LOKALISERINGSFIGUR

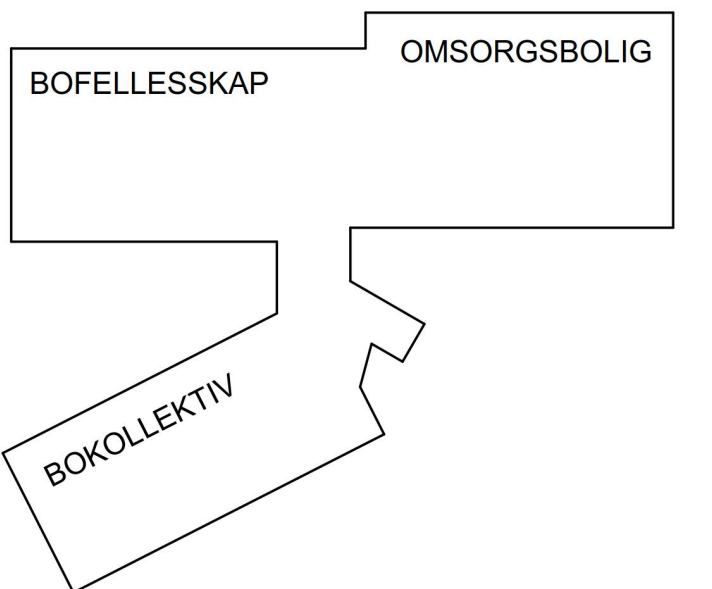

Revisjon	Revisjonstekst	Dato	Tegnet	Kontrollert
----------	----------------	------	--------	-------------

Asbuilt



RAMBØLL NORGE AS - TRONDHEIM
Kobbes gate 2 - Postboks 9420 Sluppen, N-7493 Trondheim
T +47 73 84 10 00, trondheim@ramboll.no

Veidekke Entreprenør
Stadsbygd omsorgssenter

Brannteknikk plan U1 - Asbuilt

Oppdragsnummer		
1350029405		
Tegnet av	Date	
VEBG	2020-07-03	
Kontroll	Date	
UAJ	2020-07-03	
Godkjent	Date	
UAJ	2020-07-03	
Utsendt dato		
2020-07-03		
Målestokk		
1:125/A1 1:250/A3		
U1	F	200	20	100