




SKRAVURER:

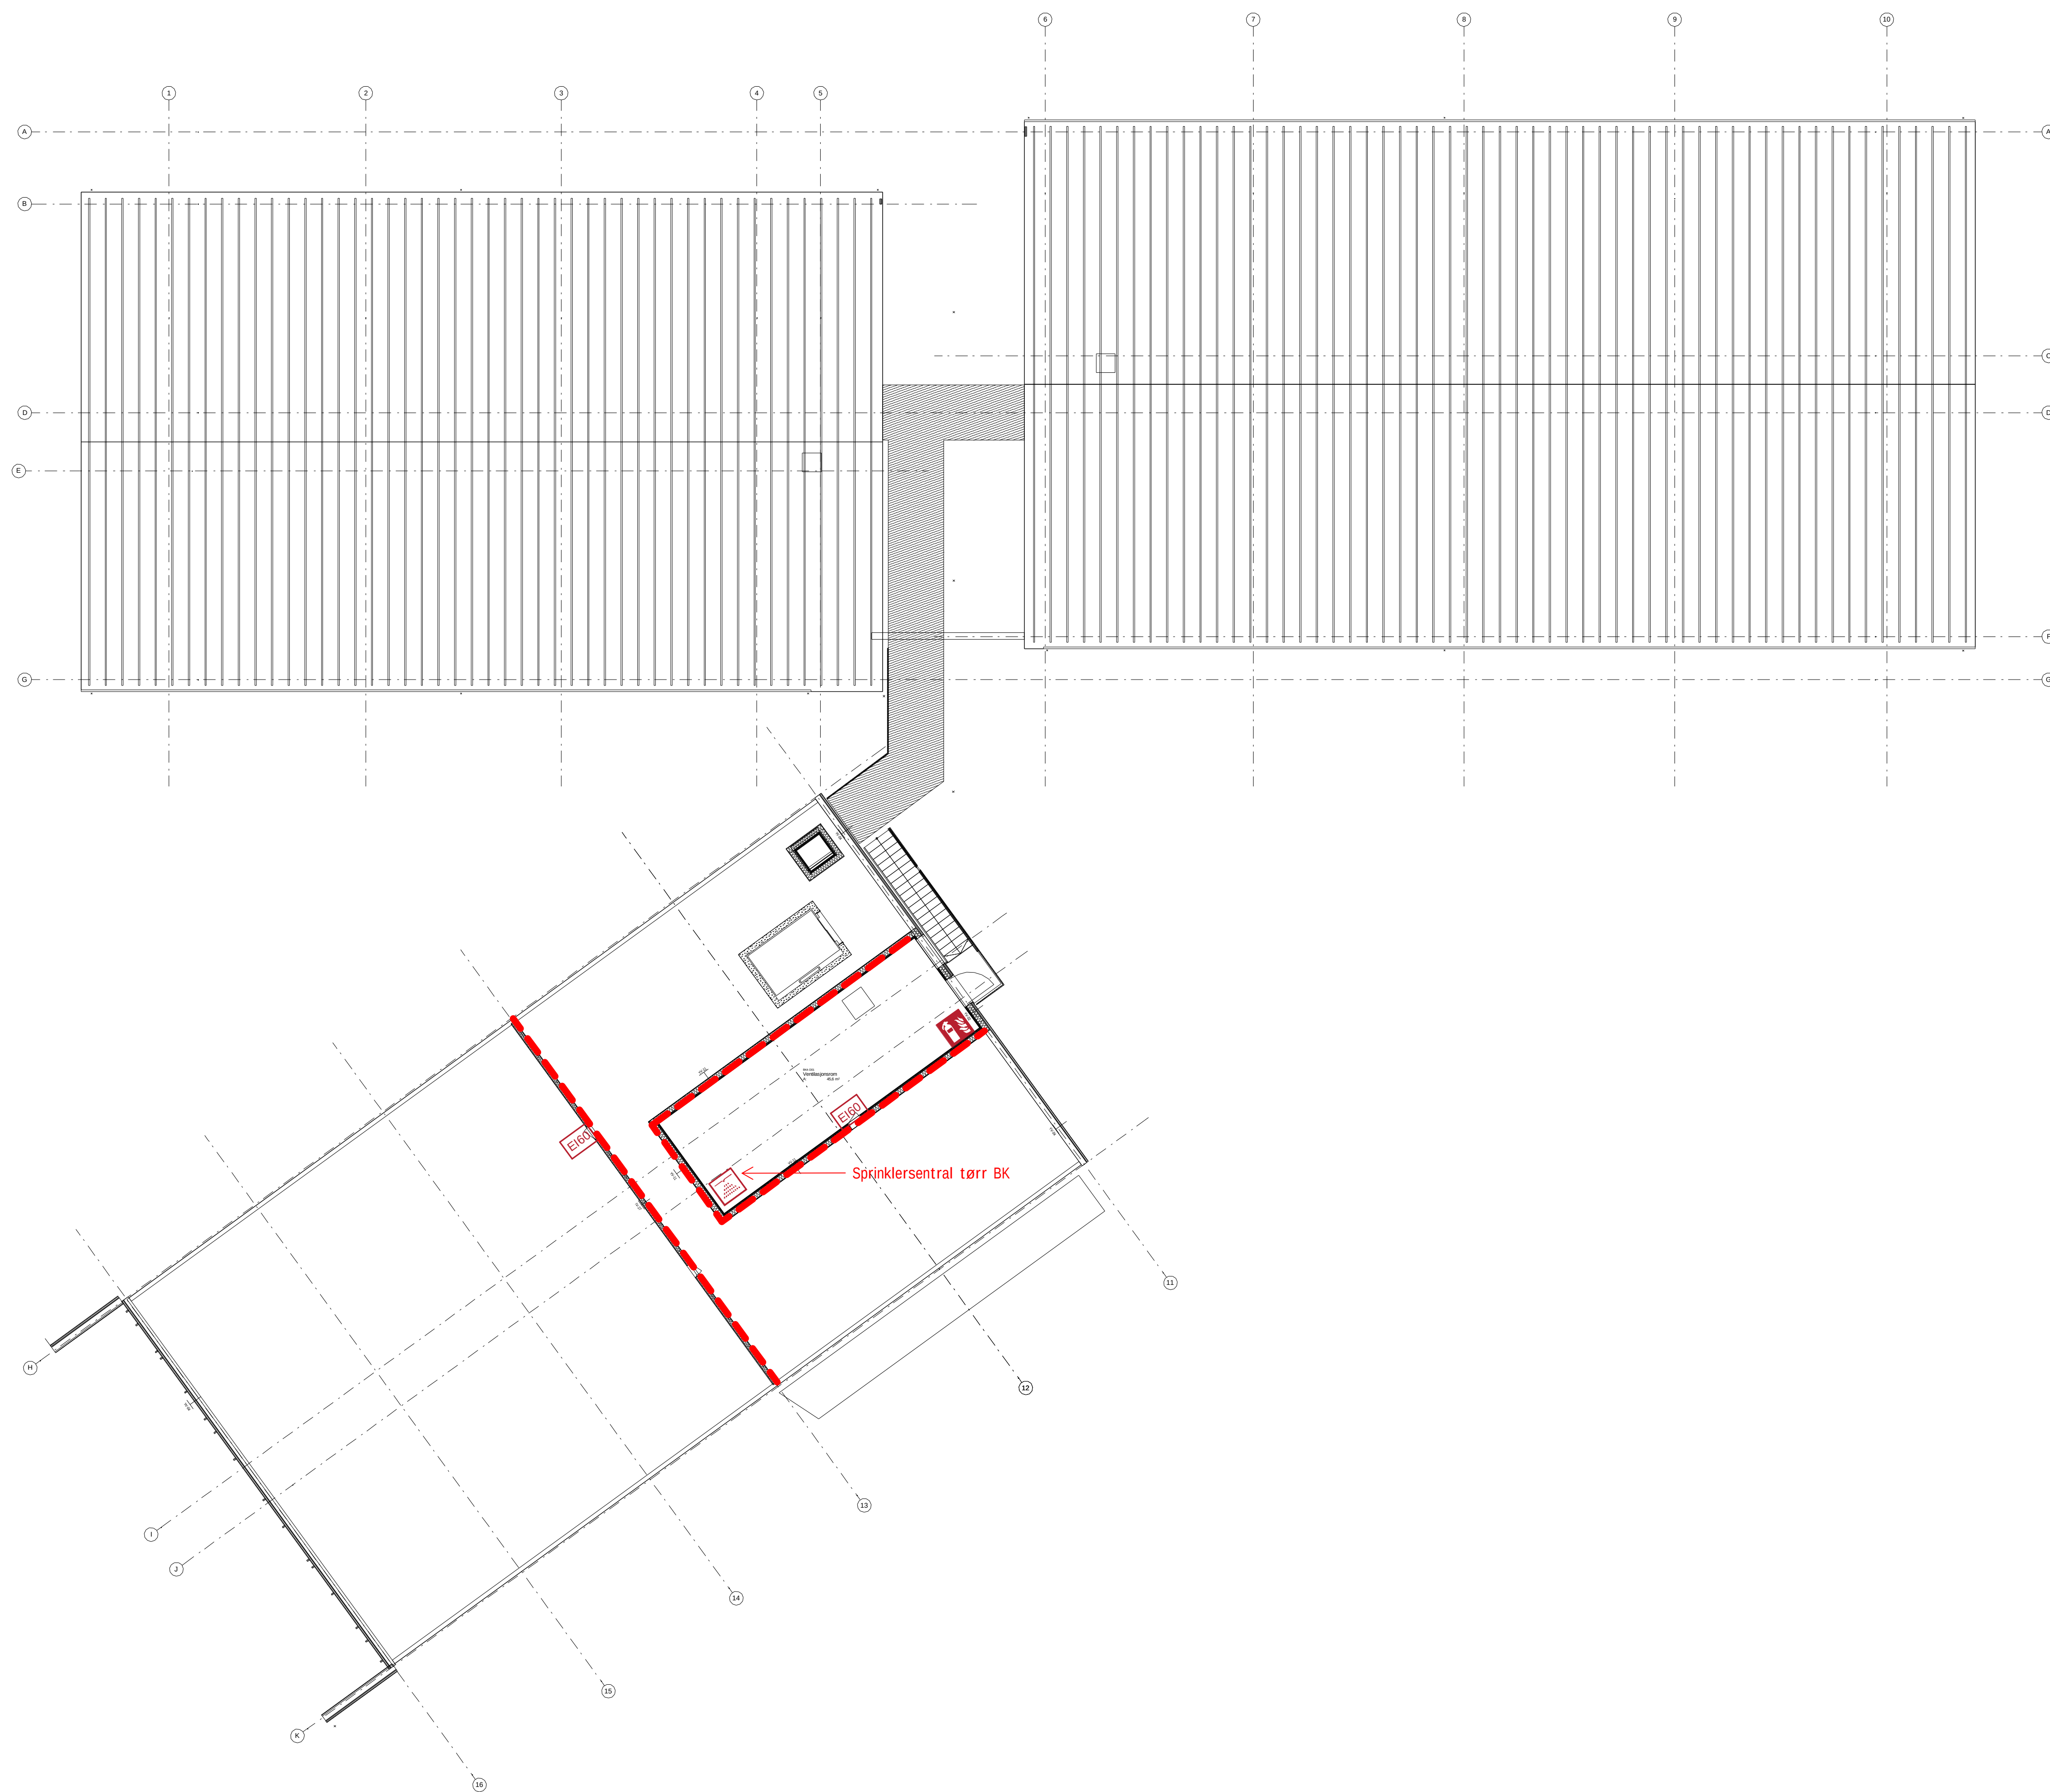

Konstruksjoner

-

SYMBOLER:



Brannslange



- Til rømningsvejledning



Nøkkelbo




Betjening røykluke



Sprinklersentral



Manuell
brannmelder

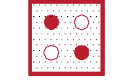

Brannalarmsentral



Røykluke



Håndslukker

DØRER:

- | | |
|--------|--|
| E30 | E 30-Sa [F30] |
| EI30 | EI ₂ 30-Sa [B30] |
| EI30C | EI ₂ 30-CSa [B30S] |
| EI60 | EI ₂ 60-Sa [B60] |
| EI60C | EI ₂ 60-CSa [B60S] |
| EI120C | EI ₂ 120-CSa A2-S1,d0 [A120S] |

VINDUER:

- EI30 EI 30

INFORMASJON

RISIKOKLASSE: 6
BRANNKLASSE: 2

BÆRESYSTEM R60 [B60]

SEKSJONERINGSVEGG - OG DEKKE REI 120-M
[A2-S1,D0]

FOR KRAV TIL OVERFLATER OG KLEDNINGER,
SE BRANNTTEKNISK KONSEPT.


SJAKTER BRANNTETTES I DEKKE

HELDEKKENDE BRANNALARMANLEGG
HELDEKKENDE SPRINKLERANLEGG

ANNET

TEGNINGEN ER Å ANSE SOM
KONSEPTTEGNING OG SKAL LESES SAMMEN
MED BRANNSTRATEGIDOKUMENTET. DEN
HAR IKKE STATUS SOM BYGGETEGNING.

LOKALISERINGSFIGUR

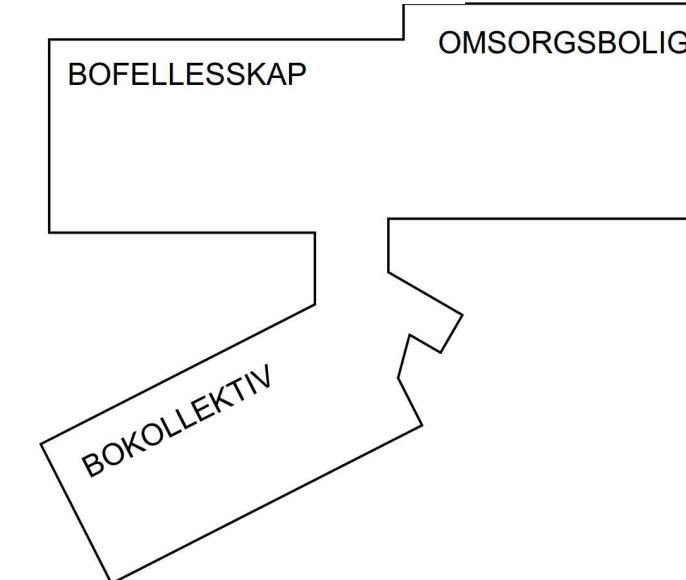

2	Sprinklersentraler er lagt inn	2021-03-14	VEBG	UAJ
1	Rombeskrivelser	2021-01-06	VEBG	UAJ
Revisjon	Revisjonstekst	Dato	Tegnet	Kontrollert

Asbuilt



RAMBØLL NORGE AS - TRONDHEIM
Kobbegate 2 - Postboks 9420 Sluppen, N-7493 Trondheim
T +47 73 84 10 00, trondheim@ramboll.no

Veidekke Entreprenør Stadsbygd omsorgssenter							Oppdragsnummer		1350029405					
							Tegnet av		VEBG		Dato		2020-07-03	
							Kontroll		UAJ		Dato		2020-07-03	
							Godkjent		UAJ		Dato		2020-07-03	
Brannteknikk plan 4 - Asbuilt									Utsendt dato		2020-07-03			
									Målestokk		1:125/A1 1:250/A3			
Kontrollsk	Bred	Eisak	Fas	System	Type	Løsningsnummer		Tegnet av		VEBG				