


SYMBOLFORKLARING:

- BRANNCELLEVEGG EI 30 [B30]
- RØMNINGSRETNING
- ALTERNATIV RØMNINGSRETNING
- RØMNINGSVEI
- ADKOMST/ANGREPSVEI BRANNVESEN
- HÅNDSLUKKINGSAPPARAT
- BRANNSLANGE
- BRANNSENTRAL
- RØYKDETEKTOR
- MANUELL MELDER
- SPRINKLET OMRÅDE
- SPRINKLERVENTIL

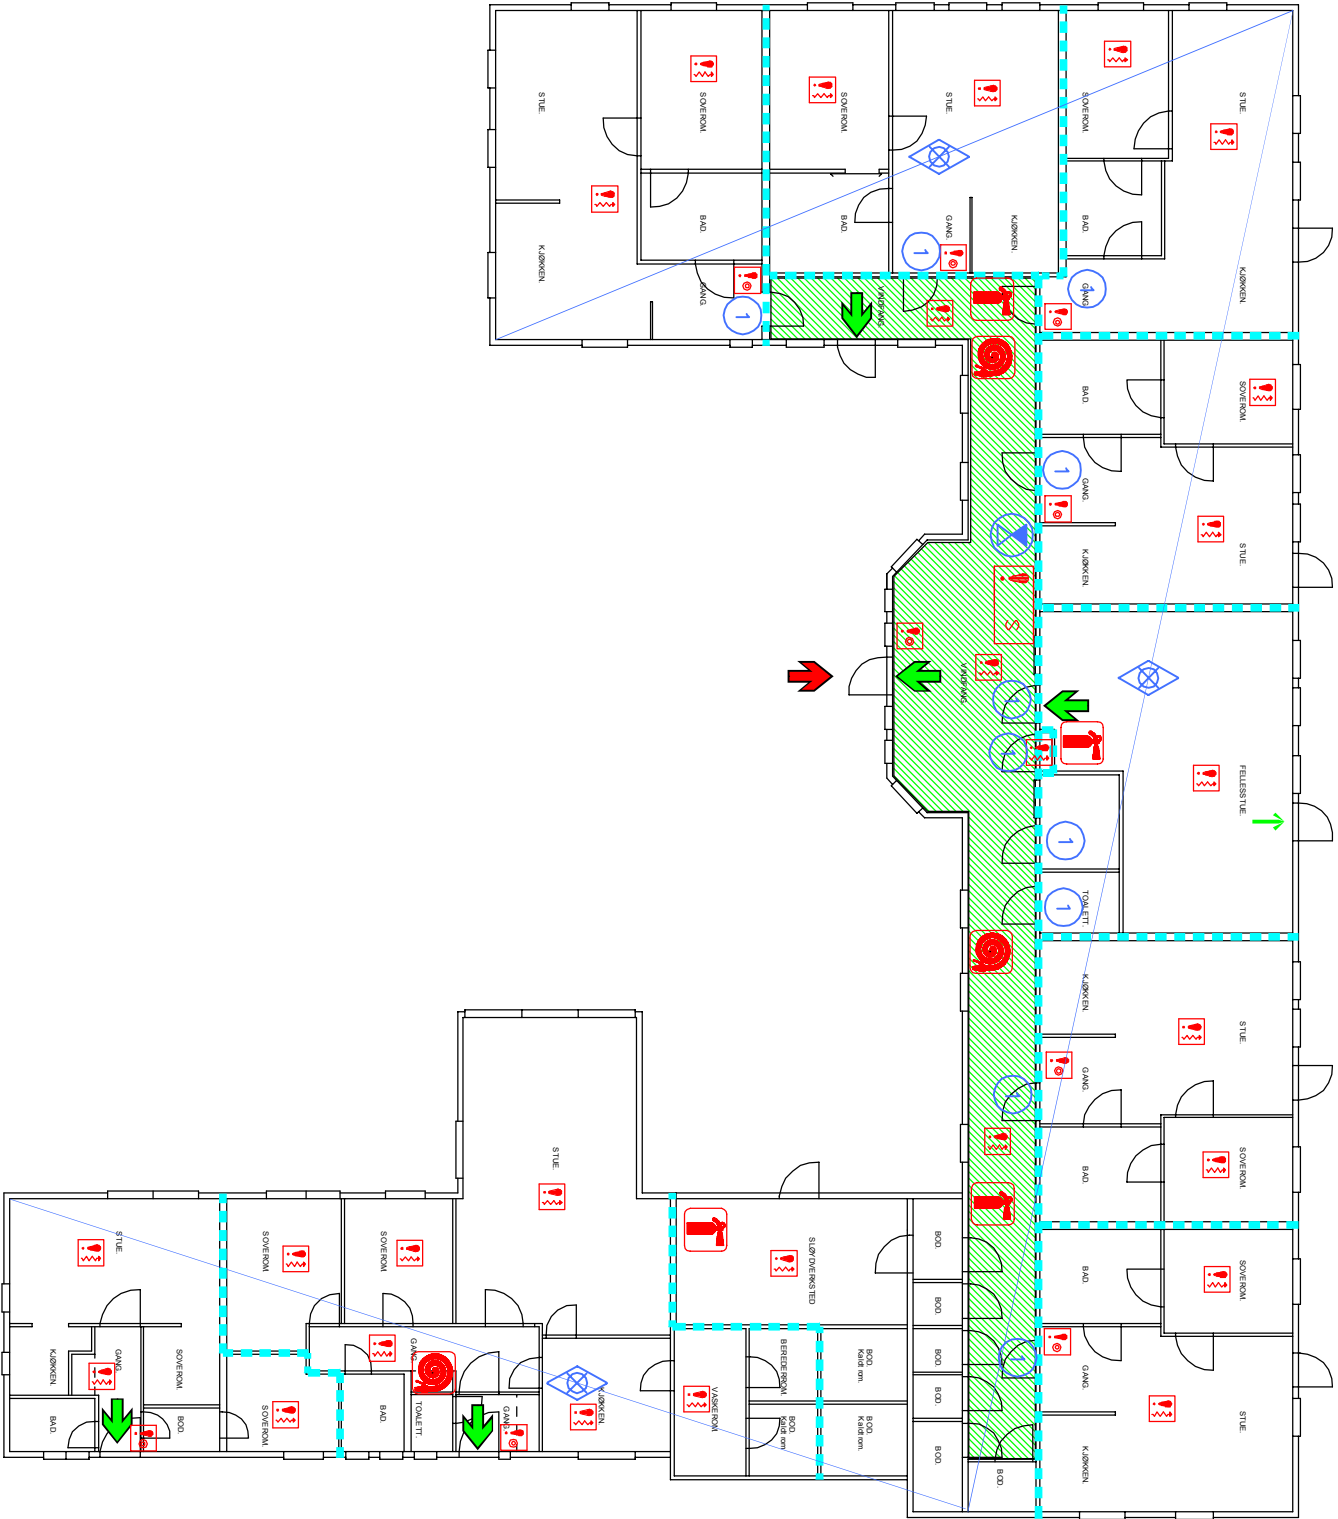

A	Sprinklerdekning dekket	2015-09-14	BMN	UAI	UAI
0	BRANDOKUMENTASJON	2013-03-12	KFT	BMN	KFT
Fase		Utskrift	Utskrift	Utskrift	Utskrift

AS BUILT



Rambøll Norge AS - Region Midt-Norge
Mellemli 79 - 7493 Trondheim - Tel 73 84 10 00

RISSA KOMMUNE

TRYGDEBOLIGER HUSBYSJØEN

PLAN 1. ETASJE
BRANNTEKNIKK

Komplett	Bygget	Etasje	Fase	System	Type	Løpnummer	Prosjekt	Revisjon	Status
		001	F		20	100			A

MERKNADER:

RISIKOKLASSE: 6
BRANNKLASSE: 1

HOVEDBÆRESYSTEM R-30
SEKUNDÆRT BÆRESYSTEM R-30

BYGGET ER BOLLSPRINKLET
HELDEKKEDE BRANNALARMANLEGG

KFR. RIE FOR PLASSERING AV MARKERINGSLYS
KFR. RIV FOR SPRINKLERANLEGG

TEGNINGENE ER Å ANSE SOM KONSEPTTEGNINGER, OG SKAL LESES SAMMEN MED
NOTAT DATERT 12.03.2013.

TEGNINGENE SKAL LESES I FARGER I MINIMUM STØRRELSE A3