




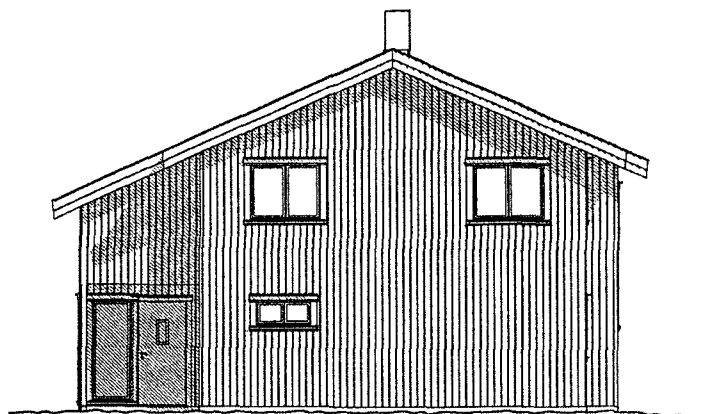


Nord

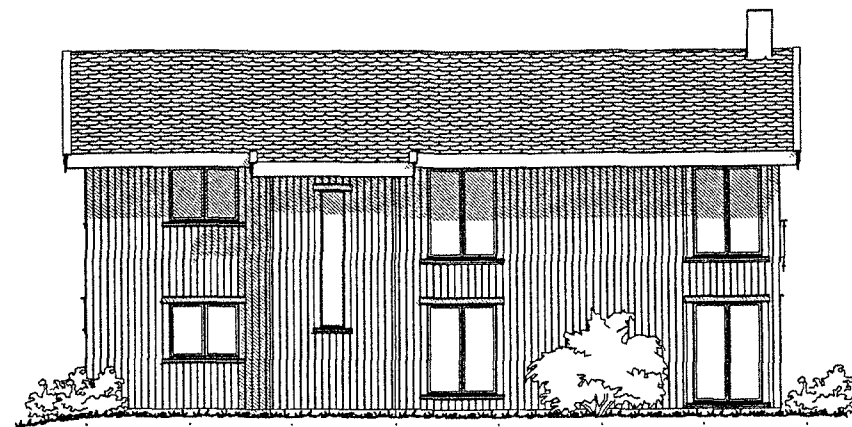

Vest

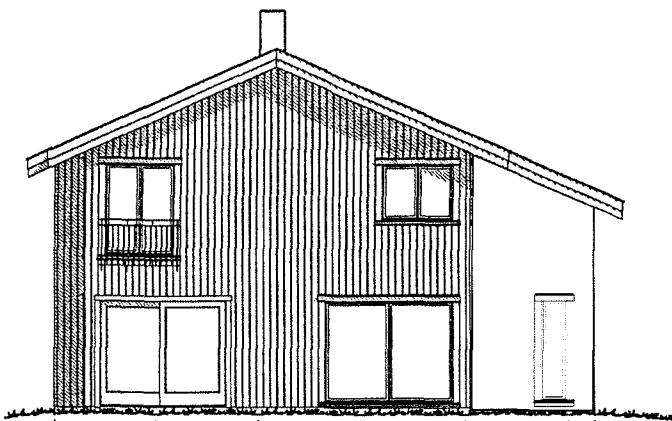


Sør

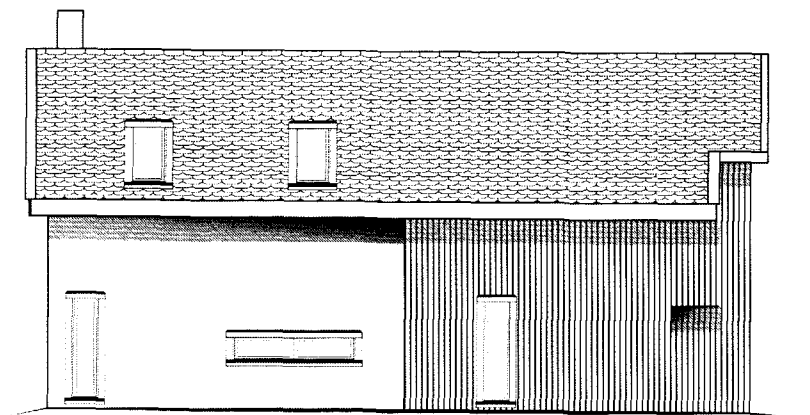


Øst

Fasader		GRN.	BNR.	ADRESSE	TEGNET	PROSJEKTNR.	MALESTOKK	DATO / REV	PAGREF.	TEGN. NR.	REV. NR.
		66	357	Engslåttv. 23							B

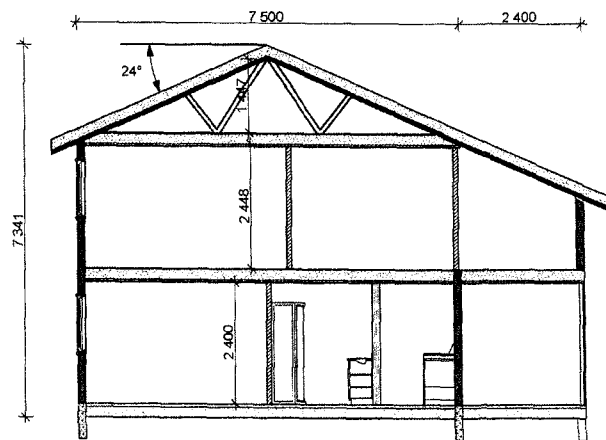

SNITT A-A

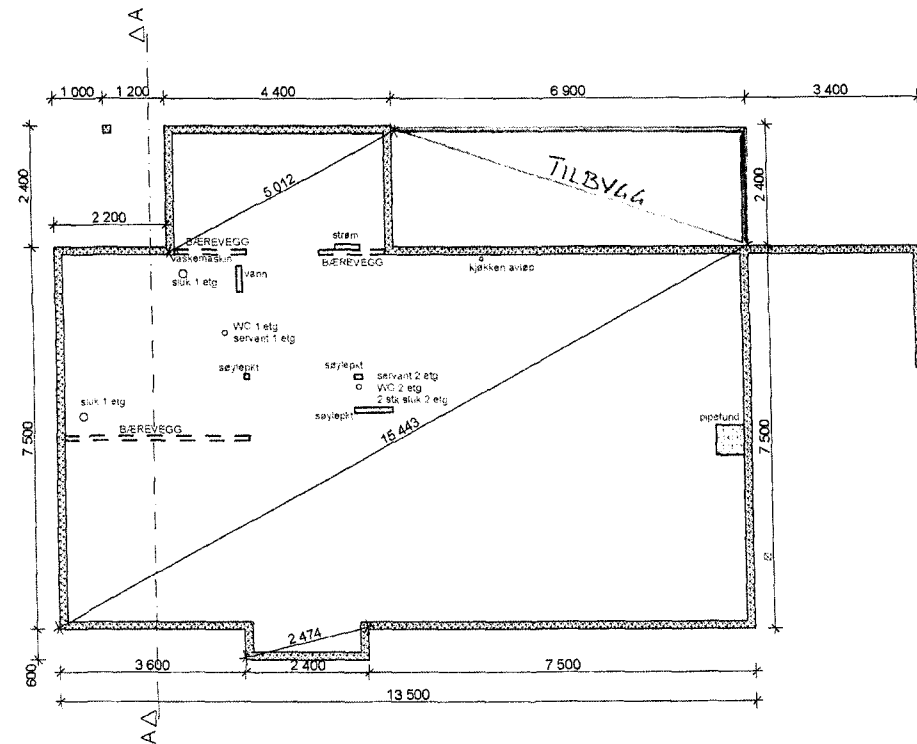

FUNDAMENTPLAN

AS BUILT

	GRN.	BNR.	ADRESSE	TEGNET	PROSJEKTNR.	MALESTOKK	DATO / REV		FAGREF.	TEGN. NR.	REV. NR.
Fundamentplan og snitt	66	357	Engslåttv. 23								