


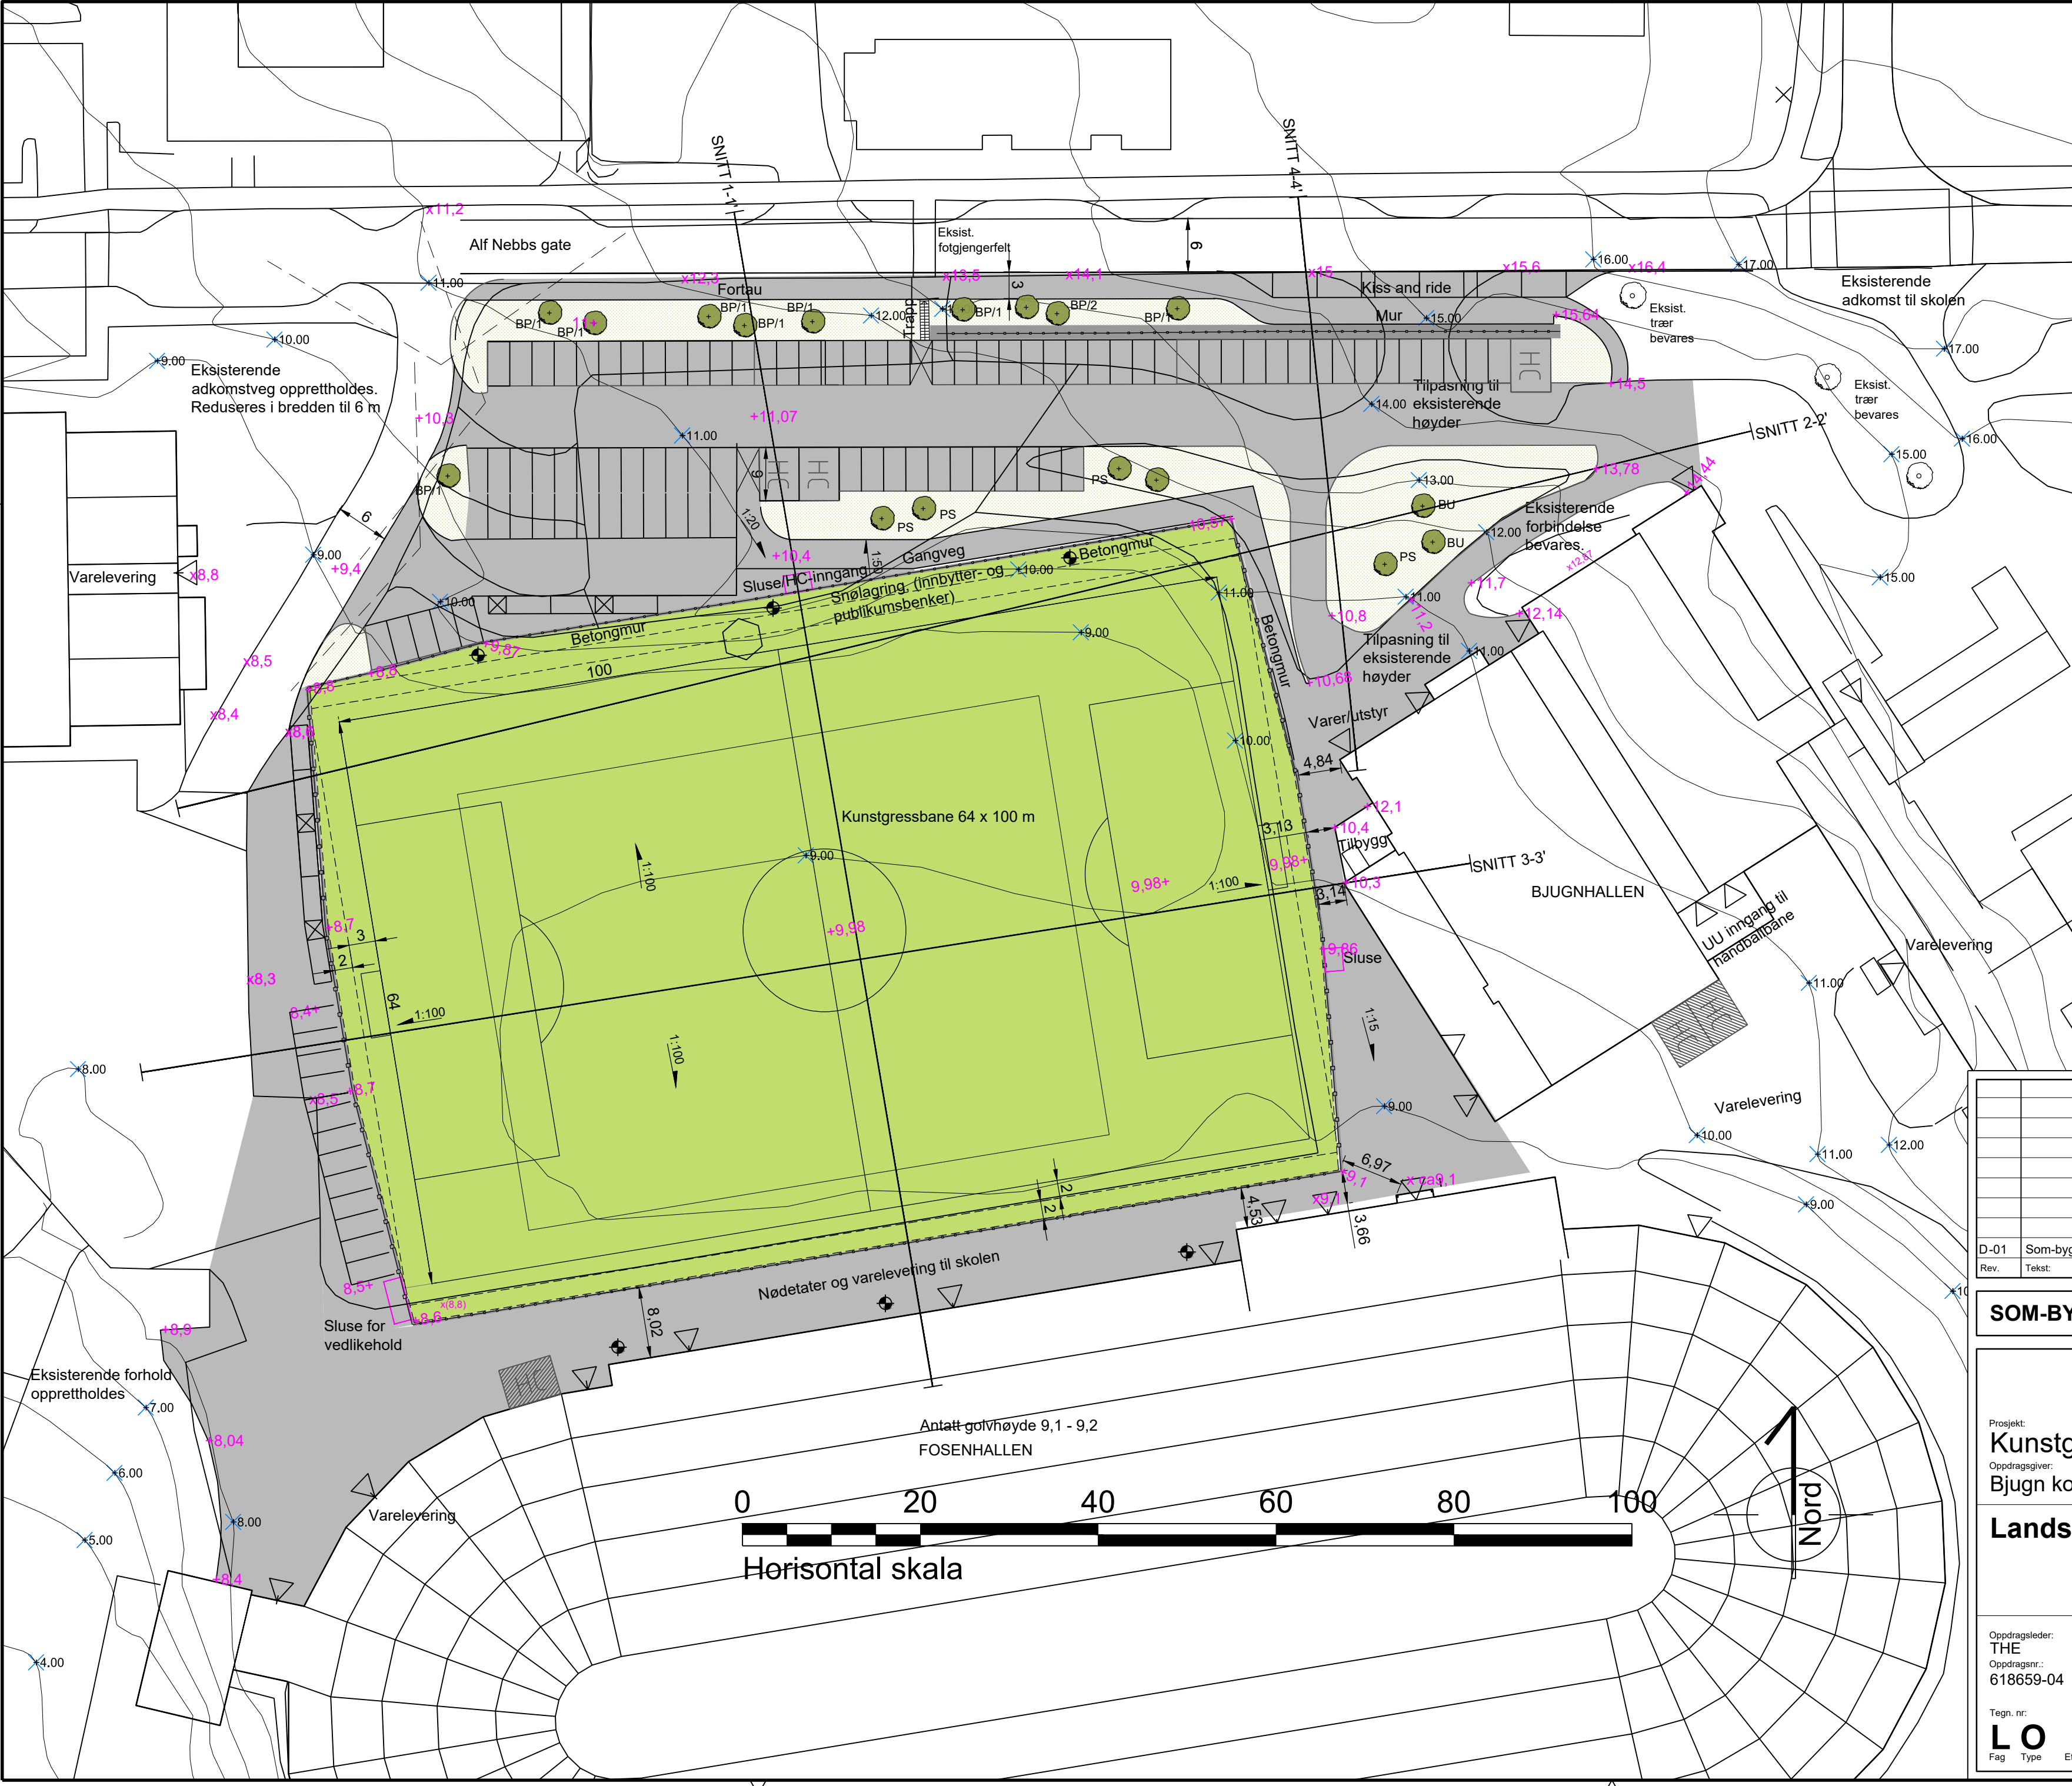

- TRÆR
- BP/1 Betula pubescens (vanlig bjørk)
 - BP/3 Betula pubescens (vanlig bjørk), flerstammet
 - BU Betula utilis ssp Jaq. (Himalayabjørk)
 - PS Pinus sylvestris (Vanlig furu)

- TEGNFORKLARING
- Bygg fasadeliv
 - Innganger bygg
 - x(8.8) Eksist. punkthøyde som utgår
 - x 8,8 Eksist. punkthøyde som bevares
 - +12 Prosjekterte og innmålte høyder (som bygget)
 - x8.00 Eksist. kotehøyde
 - +TM12 Punkthøyde topp mur
 - 1:20 Fallpil
 - Eksist. høydekote
 - Ny høydekote
 - Natursteinsmur ny
 - Betongmur ny
 - Ny rampe
 - Ny trapp
 - Ny lysmast
 - Belegg/asfalt
 - Gressplen
 - Kunstgress
 - Steinsetting
 - Nytt asfaltdekke utgår
 - Tre eksisterende
 - Tre nytt
 - Gjerde 1-1,1 m håndløper og rekkverk
 - Gjerde 2 m
 - Ballfang 5 m
 - Sikkerhetssone bane

D-01		Som-bygget-tegning	20.11.20	HU	HE
Rev.	Tekst:		Rev.dato:	Tegn:	Kont:

SOM-BYGGET-TEGNING



Prosjekt:
Kunstgressbane Bjugn
Oppdragsgiver:
Bjugn kommune

Landskapsplan

Oppdragsleder:
THE
Oppdragsnr.:
618659-04

Koordinatsystem:
Euref 89 UTM32
Høydedatum:
NN2000

Målestokk:
1:500
Arkformat:
A2

Tegn. nr:
L O 003
Fag Type Etg. Løpnr.

Rev.
D-01