


VEDLEGG F

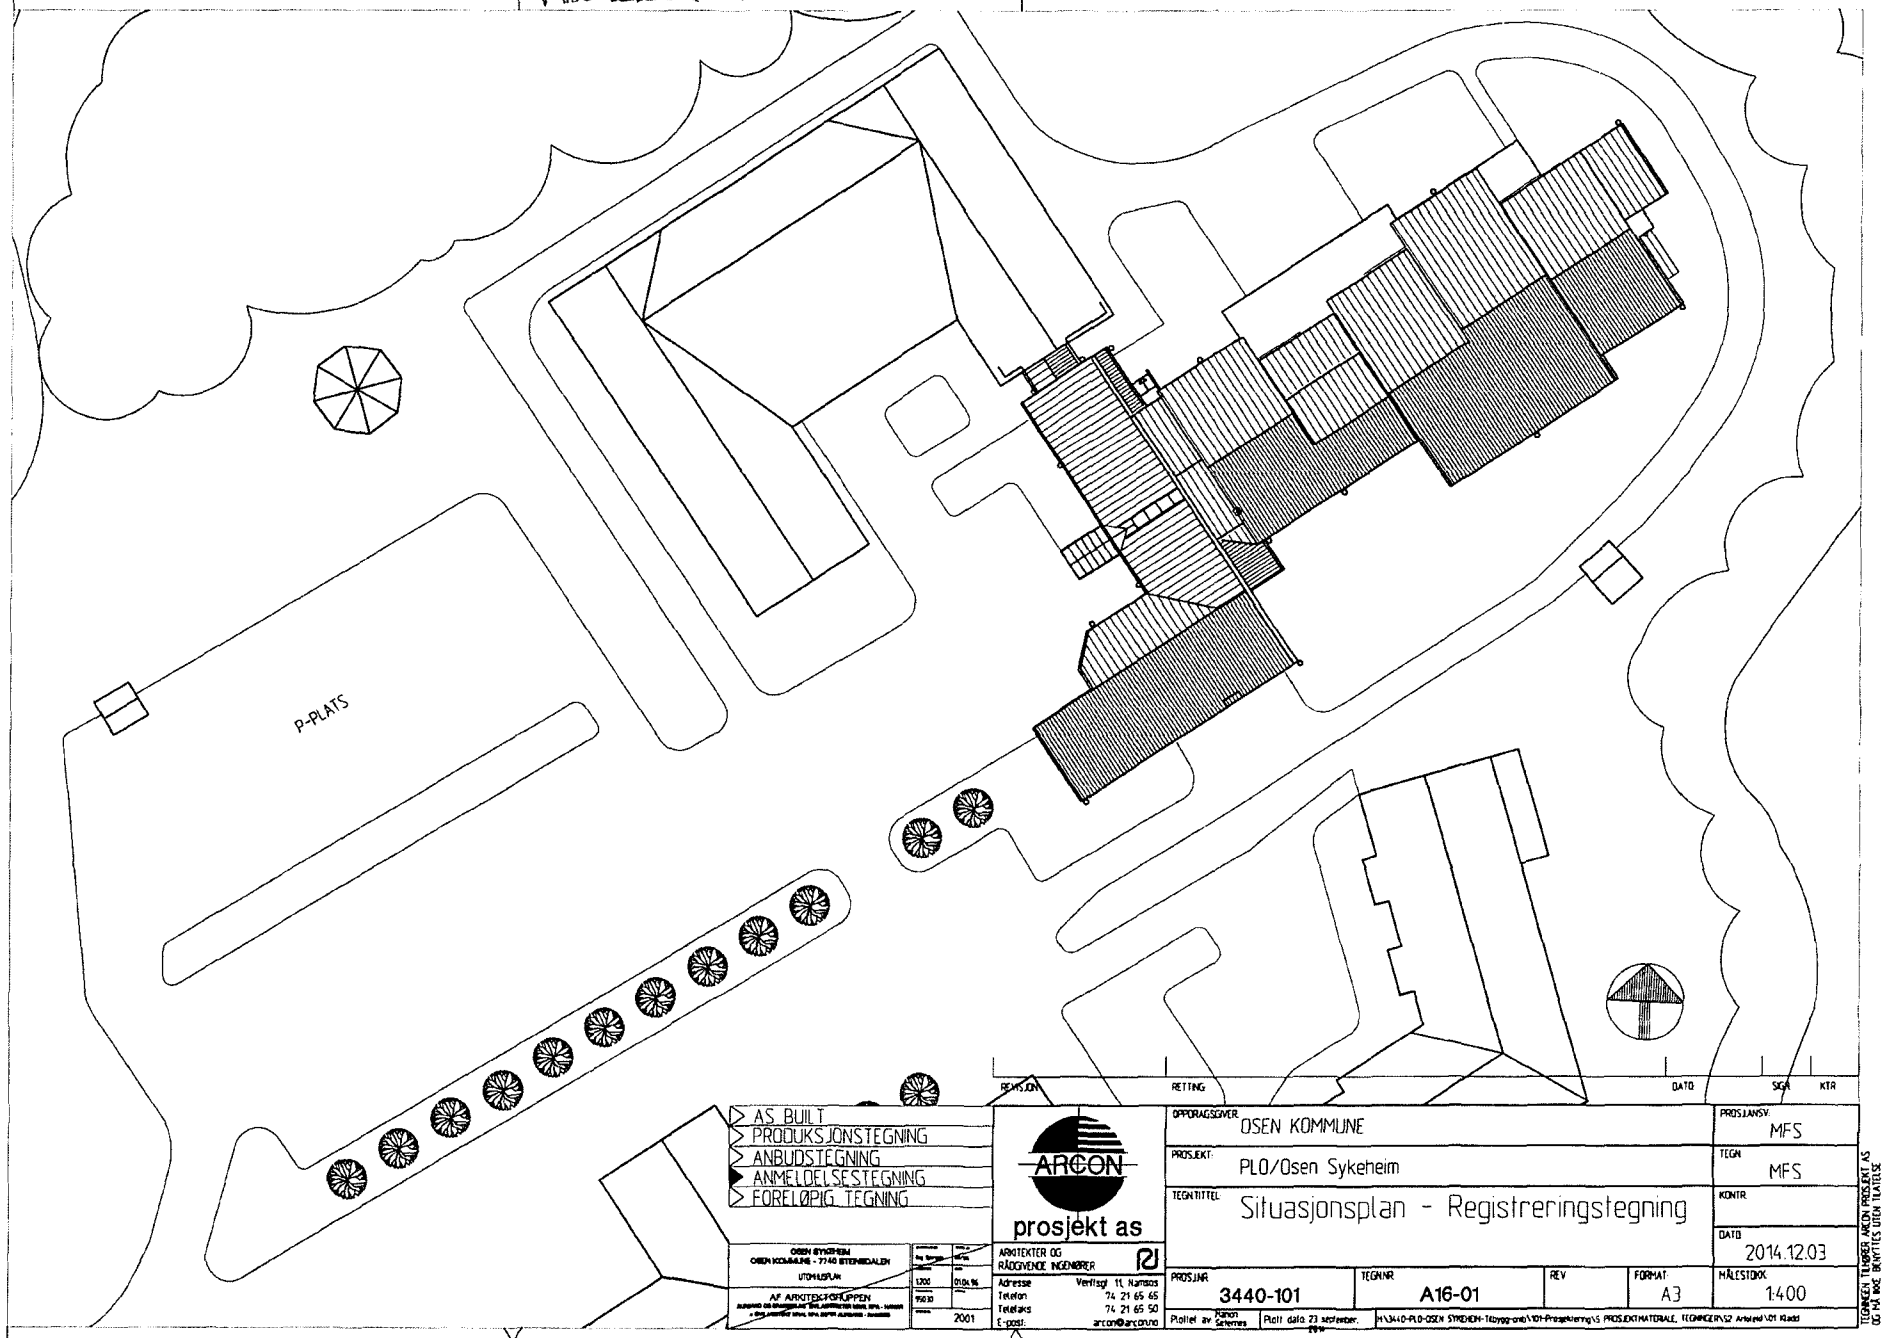

- > AS BUILT
- > PRODUKSJONSTEGNING
- > ANBUDESTEGNING
- > ANMELDELSESTEGNING
- > FORELØPIG TEGNING

OSEN SYKEHEIM


2001



ARKTEKTER OG
RÅDGIVERE INGENIØRER

74 21 65 45
74 21 65 50
E-post: arcon@arcon.no

OPPLAGSGIVER	OSEN KOMMUNE	PROSJEKTANSV	MFS
PROSJEKT	PL0/Osen Sykeheim	TEGN	MFS
TEGNTITTEL	Situasjonsplan - Registreringstegning	KONTR	
		DATE	2014.12.03
PROSJEKT	3440-101	TEGNR	A16-01
REV		FORMAT	A3

