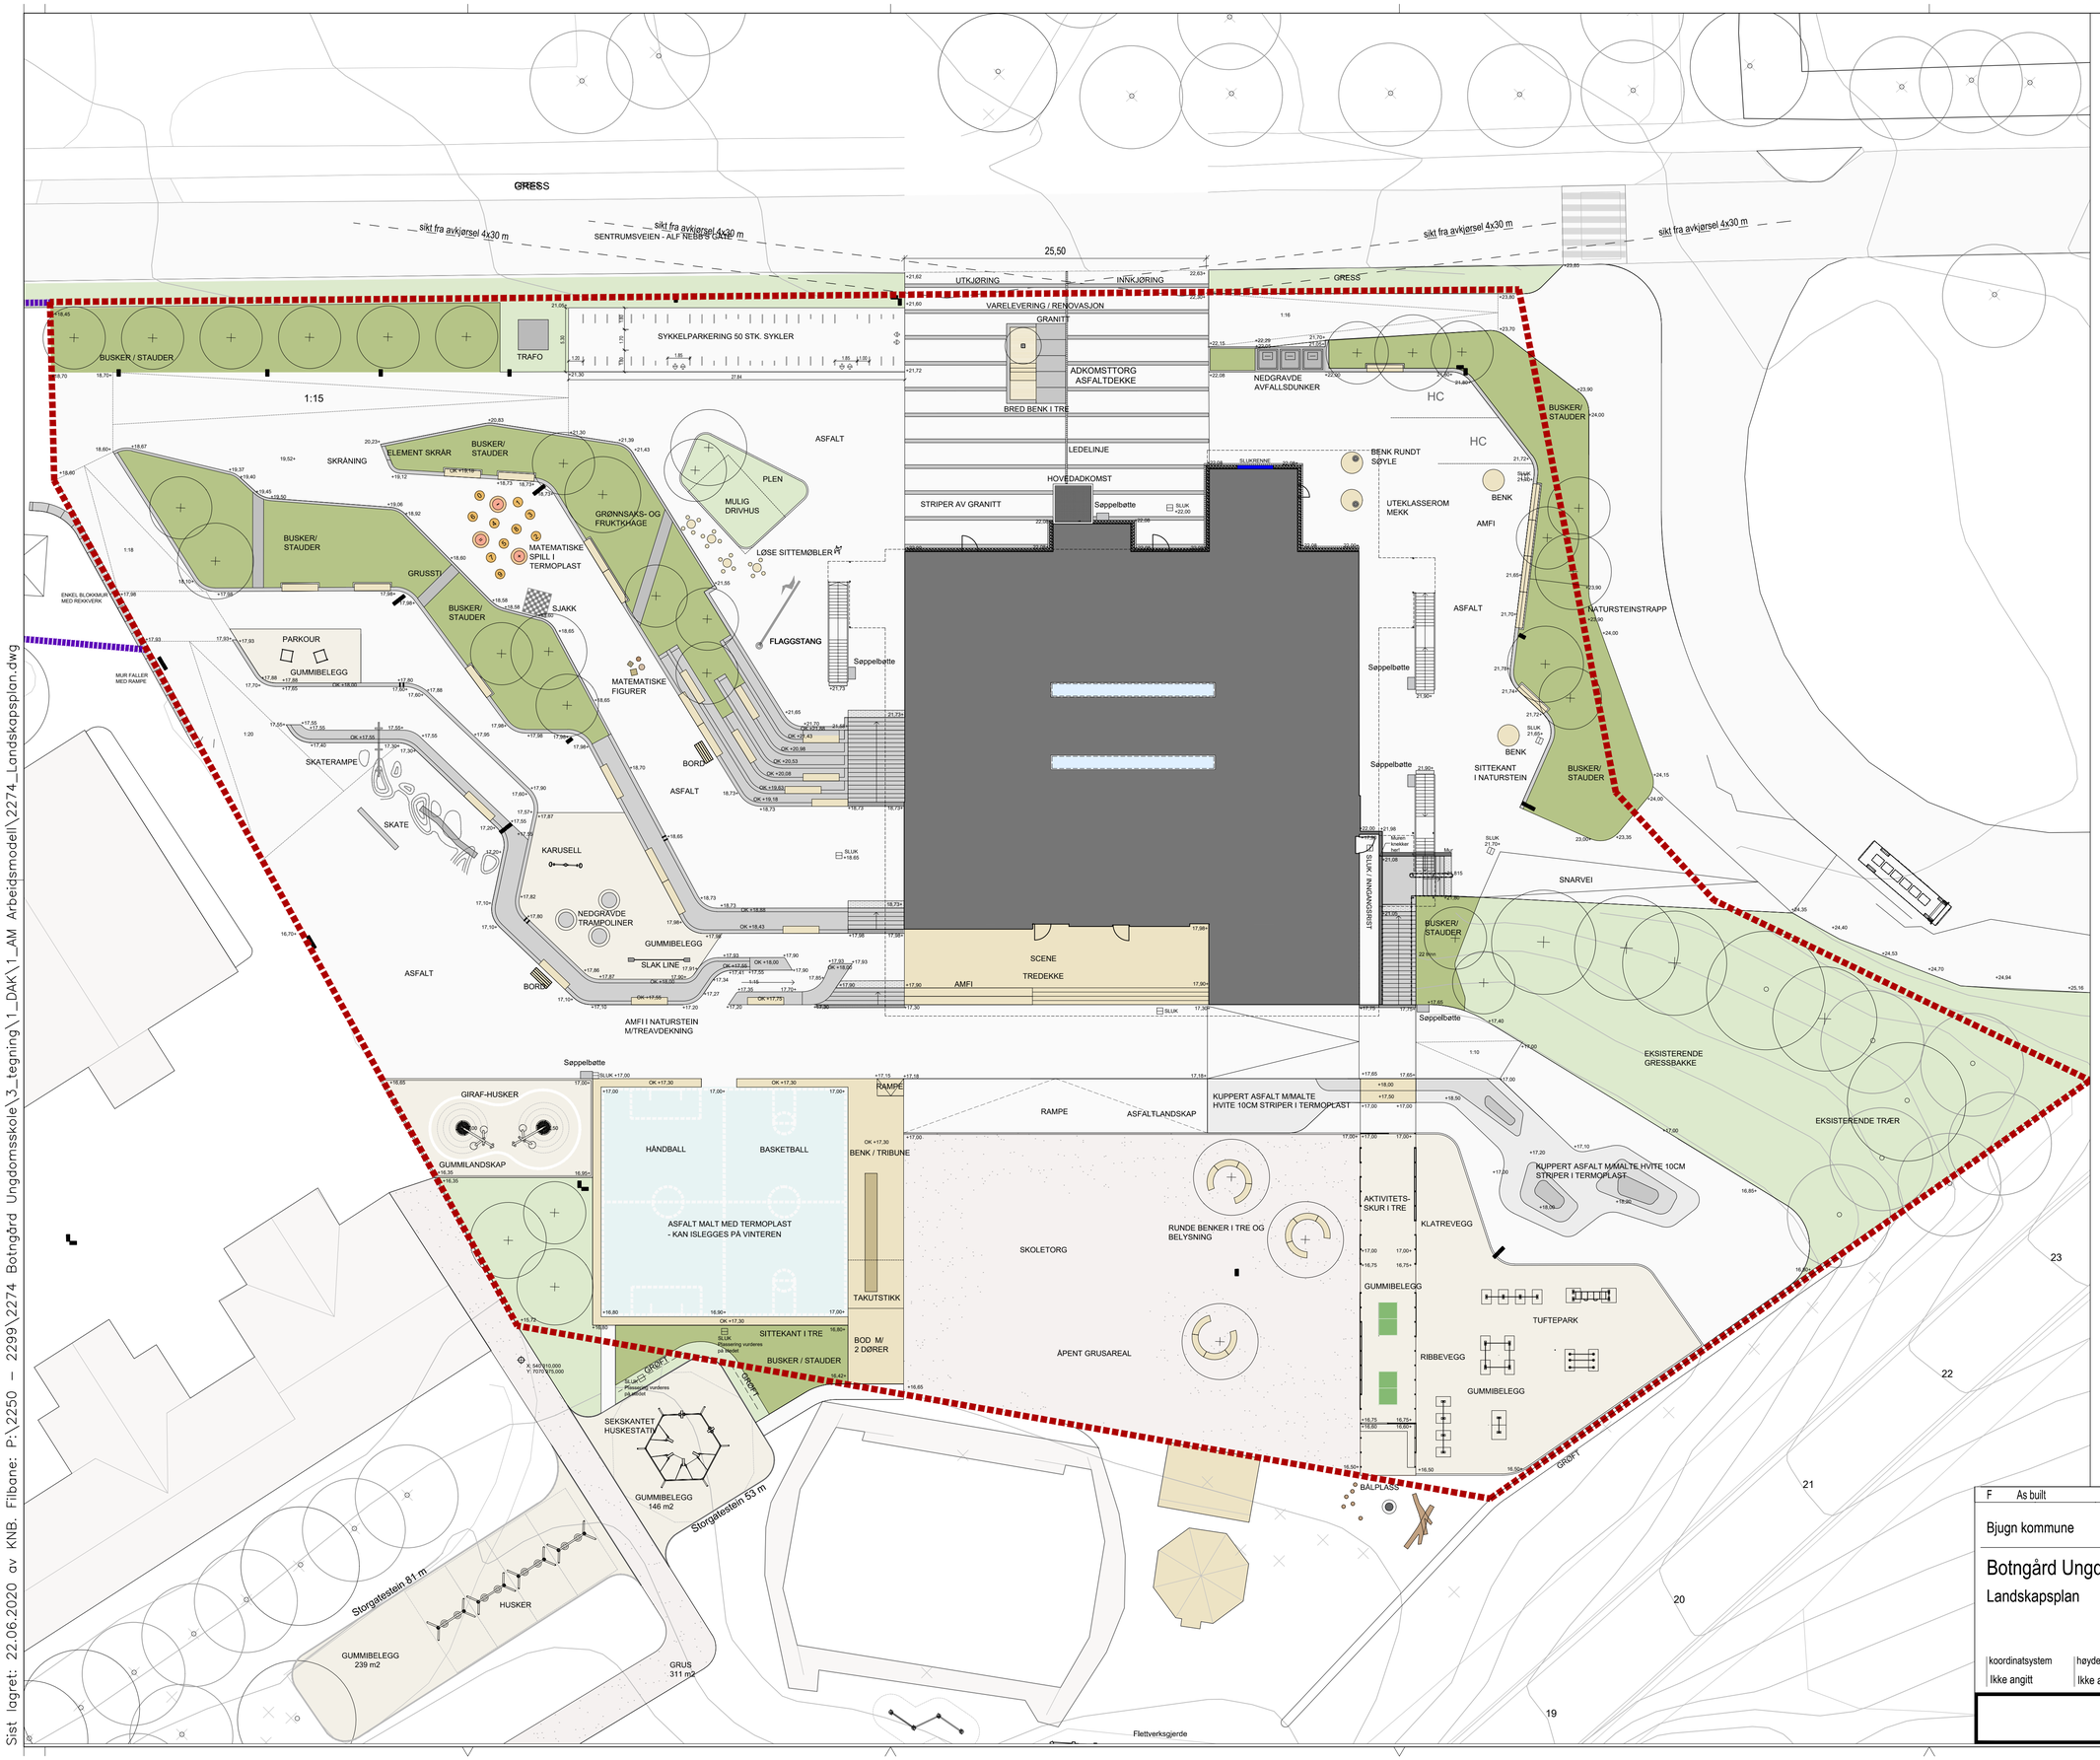

TEGNFORKLARING

- Eksisterende trær
- Nye trær
- Asfalt med striper av granitt
- Asfalt
- Plasstøpt gummi
- Asfalt malt med termoplast
- Grus
- Gress
- Busker, stauder,bunndekke
- Tredekke/treavdekning
- Sittekant i granitt
- Nedgravd avfallsbeholder
- Granittbenk med treavdekning
- Stor sittemøbel adkomsttorg
- Multimast med flere armaturer
- Parkarmatur
- Eiendomsgrense/Tiltaksgrense
- Støyskjerm i Pil
- Benk buet
- Sirkelbenk
- Benk rektangulær
- Sirkelbenk med plantehull

F	As built	22.06.2020	KNB	JCD	JCD

Bjugn kommune

målestokk: 1:250 (A1)

Botngård Ungdomsskole

Landskapsplan

N

bjørbekk & lindheim LANDSKAPSARKITEKTER
Sagveien 23a
0459 OSLO
Tlf: 22040460
Epost: post@blark.no
www.blark.no

koordinatsystem	høydereferanse	arkiv	dato
Ikke angitt	Ikke angitt	2274	21.05.2019

tegning nr. L 01 | rev. F

Sist lagret: 22.06.2020 av KNB. Filbane: P:\2250 – 2299\2274 Botngård Ungdomsskole\3_tegning\1_DAK\1_AM Arbeidsmodell\2274_Landskapsplan.dwg